

# Открытое акционерное общество «Красноярский завод цветных металлов имени В.Н. Гулидова»

Саморегулируемый союз проектировщиков (СРО "Союзпроект")
Регистрационный номер в записи в государственном реестре саморегулируемых организаций СРО-П-018-19082009

#### Заказчик – ООО «ТОМЕТ», РФ, Самарская область, Ставропольский район

# РЕКОНСТРУКЦИЯ ОБЪЕКТА «ПЛОЩАДКА УСТАНОВКИ ПРОИЗВОДСТВА МЕТАНОЛА»

#### ПРОЕКТНАЯ ДОКУМЕНТАЦИЯ

Раздел 5. Сведения об инженерном оборудовании, о сетях инженерно-технического обеспечения, перечень инженерно-технических мероприятий, содержание технологических решений

Подраздел 7. Технологические решения

**Часть 1. Технологические решения Книга 2. Графическая часть** 

14-MOC7.1.2

Том 5.7.1.2



# Открытое акционерное общество «Красноярский завод цветных металлов имени В.Н. Гулидова»

Саморегулируемый союз проектировщиков (СРО "Союзпроект") Регистрационный номер в записи в государственном реестре саморегулируемых организаций СРО-П-018-19082009

#### Заказчик – ООО «ТОМЕТ», РФ, Самарская область, Ставропольский район

Инв. № 2022022

# РЕКОНСТРУКЦИЯ ОБЪЕКТА «ПЛОЩАДКА УСТАНОВКИ ПРОИЗВОДСТВА МЕТАНОЛА»

#### ПРОЕКТНАЯ ДОКУМЕНТАЦИЯ

Раздел 5. Сведения об инженерном оборудовании, о сетях инженерно-технического обеспечения, перечень инженерно-технических мероприятий, содержание технологических решений

Подраздел 7. Технологические решения

**Часть 1. Технологические решения Книга 2. Графическая часть** 

14-ИОС7.1.2 Том 5.7.1.2

Руководитель управления проектирования

О.А. Урявина

Главный инженер проекта

*[ Н.В. Чеблаков* 

Взам. инв.№

Подп. и дата

1нв. № подл.

Of	означ	нение			Наименование		Примечан	ие	
14-ИОС7. на 2-х лис				Соде	ржание тома 5.7.1.2				
				<u>Графі</u>	<u>ическая часть</u>				
14-362-14	00-NC	DC7.1	.2 л.1	Техно	очистка и конверсия природного газа плогическая схема с материальными выми балансами.				
14-362-14	00-NC	DC7.1	.2 л.2	Техно	рессия синтез-газа. Синтез метанол погическая схема с материальными выми балансами.				
14-361,36	2-ИО	C7.1.2	2 л.3	Услов	вные обозначения				
14-362-14	00-NC	DC7.1	.2 л.4		пнительный контур синтеза метанол плогическая схема с КИПиА.	ıa.			
14-362-14	00-NC	DC7.1	.2 л.5	теза м	сборник дополнительного контура с иетанола. погическая схема с КИПиА.	ин-			
14-362-14	00-NC	DC7.1	.2 л.6	углер	смешения природный газ/пар/диокс ода. ологическая схема с КИПиА.	ид			
14-362-14	00-NC	DC7.1	.2 л.7		мы отбора проб. погическая схема с КИПиА.				
14-362-14	00-NC	DC7.1	.2 л.8	УРВ-4	рев от гребенок УРВ-6-1, УРВ-4-2, I-3. ологическая схема с КИПиА.				
14-362-14	00-NC	DC7.1	.2 л.9	Обогрев от гребенок УРВ-4-4. Технологическая схема с КИПиА.					
14-362-14	00-NC	DC7.1	.2 л.10	Обогрев от гребенок УРВ-2-5, УРВ-2-6. Технологическая схема с КИПиА.					
14-362-14	00-NC	DC7.1	.2 л.11		Обогрев от гребенок УРВ-8-7, УРВ-8-8. Технологическая схема с КИПиА.				
14-362-14	00-NC	OC7.1	.2 л.12	Обогрев от гребенок УРВ-6-9, УРВ-8-10, УРВ-6-11. Технологическая схема с КИПиА.					
14-362-16	00-NC	DC7.1	.2 л.13		ция дозирования фосфатов. элогическая схема с КИПиА.				
14-362-17	00-NC	DC7.1	.2 л.14	элект	на турбины дымососа поз. FT-1701 н родвигатель поз. FM-1701A. элогическая схема с КИПиА.	на			
Изм. Кол.уч	Лист	№ док	Подп.	Дата	14-ИОС7.1.2	2-C			
Разраб.	Цет	, •- док	Меш	09.22		Стадия	Лист Ли	СТОЕ	
Проверил	контр. Панюшкин		09.22 09.22	Coponya: ::: 5 7 4 0	П	1	2		
Н.контр. ГИП			09.22	Содержание тома 5.7.1.2	浴	DACLIDET: 1			
Утв.	Villed			09.22		TR K			


Взам. инв.№


Подп. и дата

Инв. № подл.

14-362-1700-ИОС7.1.2 л.15	Модернизация узла контроля давления дымового газа в радианной зоне печи поз. Н-1701. Технологическая схема с КИПиА.	
14-362-1700-ИОС7.1.2 л.16	Схема дымососа поз. F-1701. Технологическая схема с КИПиА.	
14-362-1700-ИОС7.1.2 л.17	Замена турбины дутьевого вентилятора поз. FT-1702 на электродвигатель поз. FM-1702A. Модернизация узла измерения расхода воздуха на горение. Технологическая схема с КИПиА.	
14-362-1700-ИОС7.1.2 л.18	Схема дутьевого вентилятора поз. F-1702. Технологическая схема с КИПиА.	
14-362-1700-ИОС7.1.2 л.19	Монтаж линии сброса топливного газа на факел. Технологическая схема с КИПиА.	
14-361-2300-ИОС7.1.2 л.20	Блок химических реагентов. Технологическая схема с КИПиА	
14-362-1400-ИОС7.1.2 л.21	Компоновка оборудования. План на отметке 0,000. Разрезы 1-1, 2-2.	
14-362-1600-ИОС7.1.2 л.22	Компоновка оборудования. План на отметке 0,000 в осях 10-11 и О-N. Вид А.	
14-362-1700-ИОС7.1.2 л.23	Компоновка оборудования. План на отметке 0,000.	
14-361-2300-ИОС7.1.2 л.24	Компоновка оборудования. План на отм. 0,000. Разрез 1-1.	
14-362-2000-ИОС7.1.2 л.25	Блок ресиверов воздуха КИП. Технологическая схема с КИПиА	
14-362-2000-ИОС7.1.2 л.26	Компоновка оборудования. План на отм. 0,000. Разрезы 1-1, 2-2.	
14-362-2000-ИОС7.1.2 л.27	Схема технологических коммуникаций	

Взам. инв. №		
Подп. и дата		
Инв. № подл.	Изм. Кол.уч Лист № док Подп. Дата	14-ИОС7.1.2-С 2

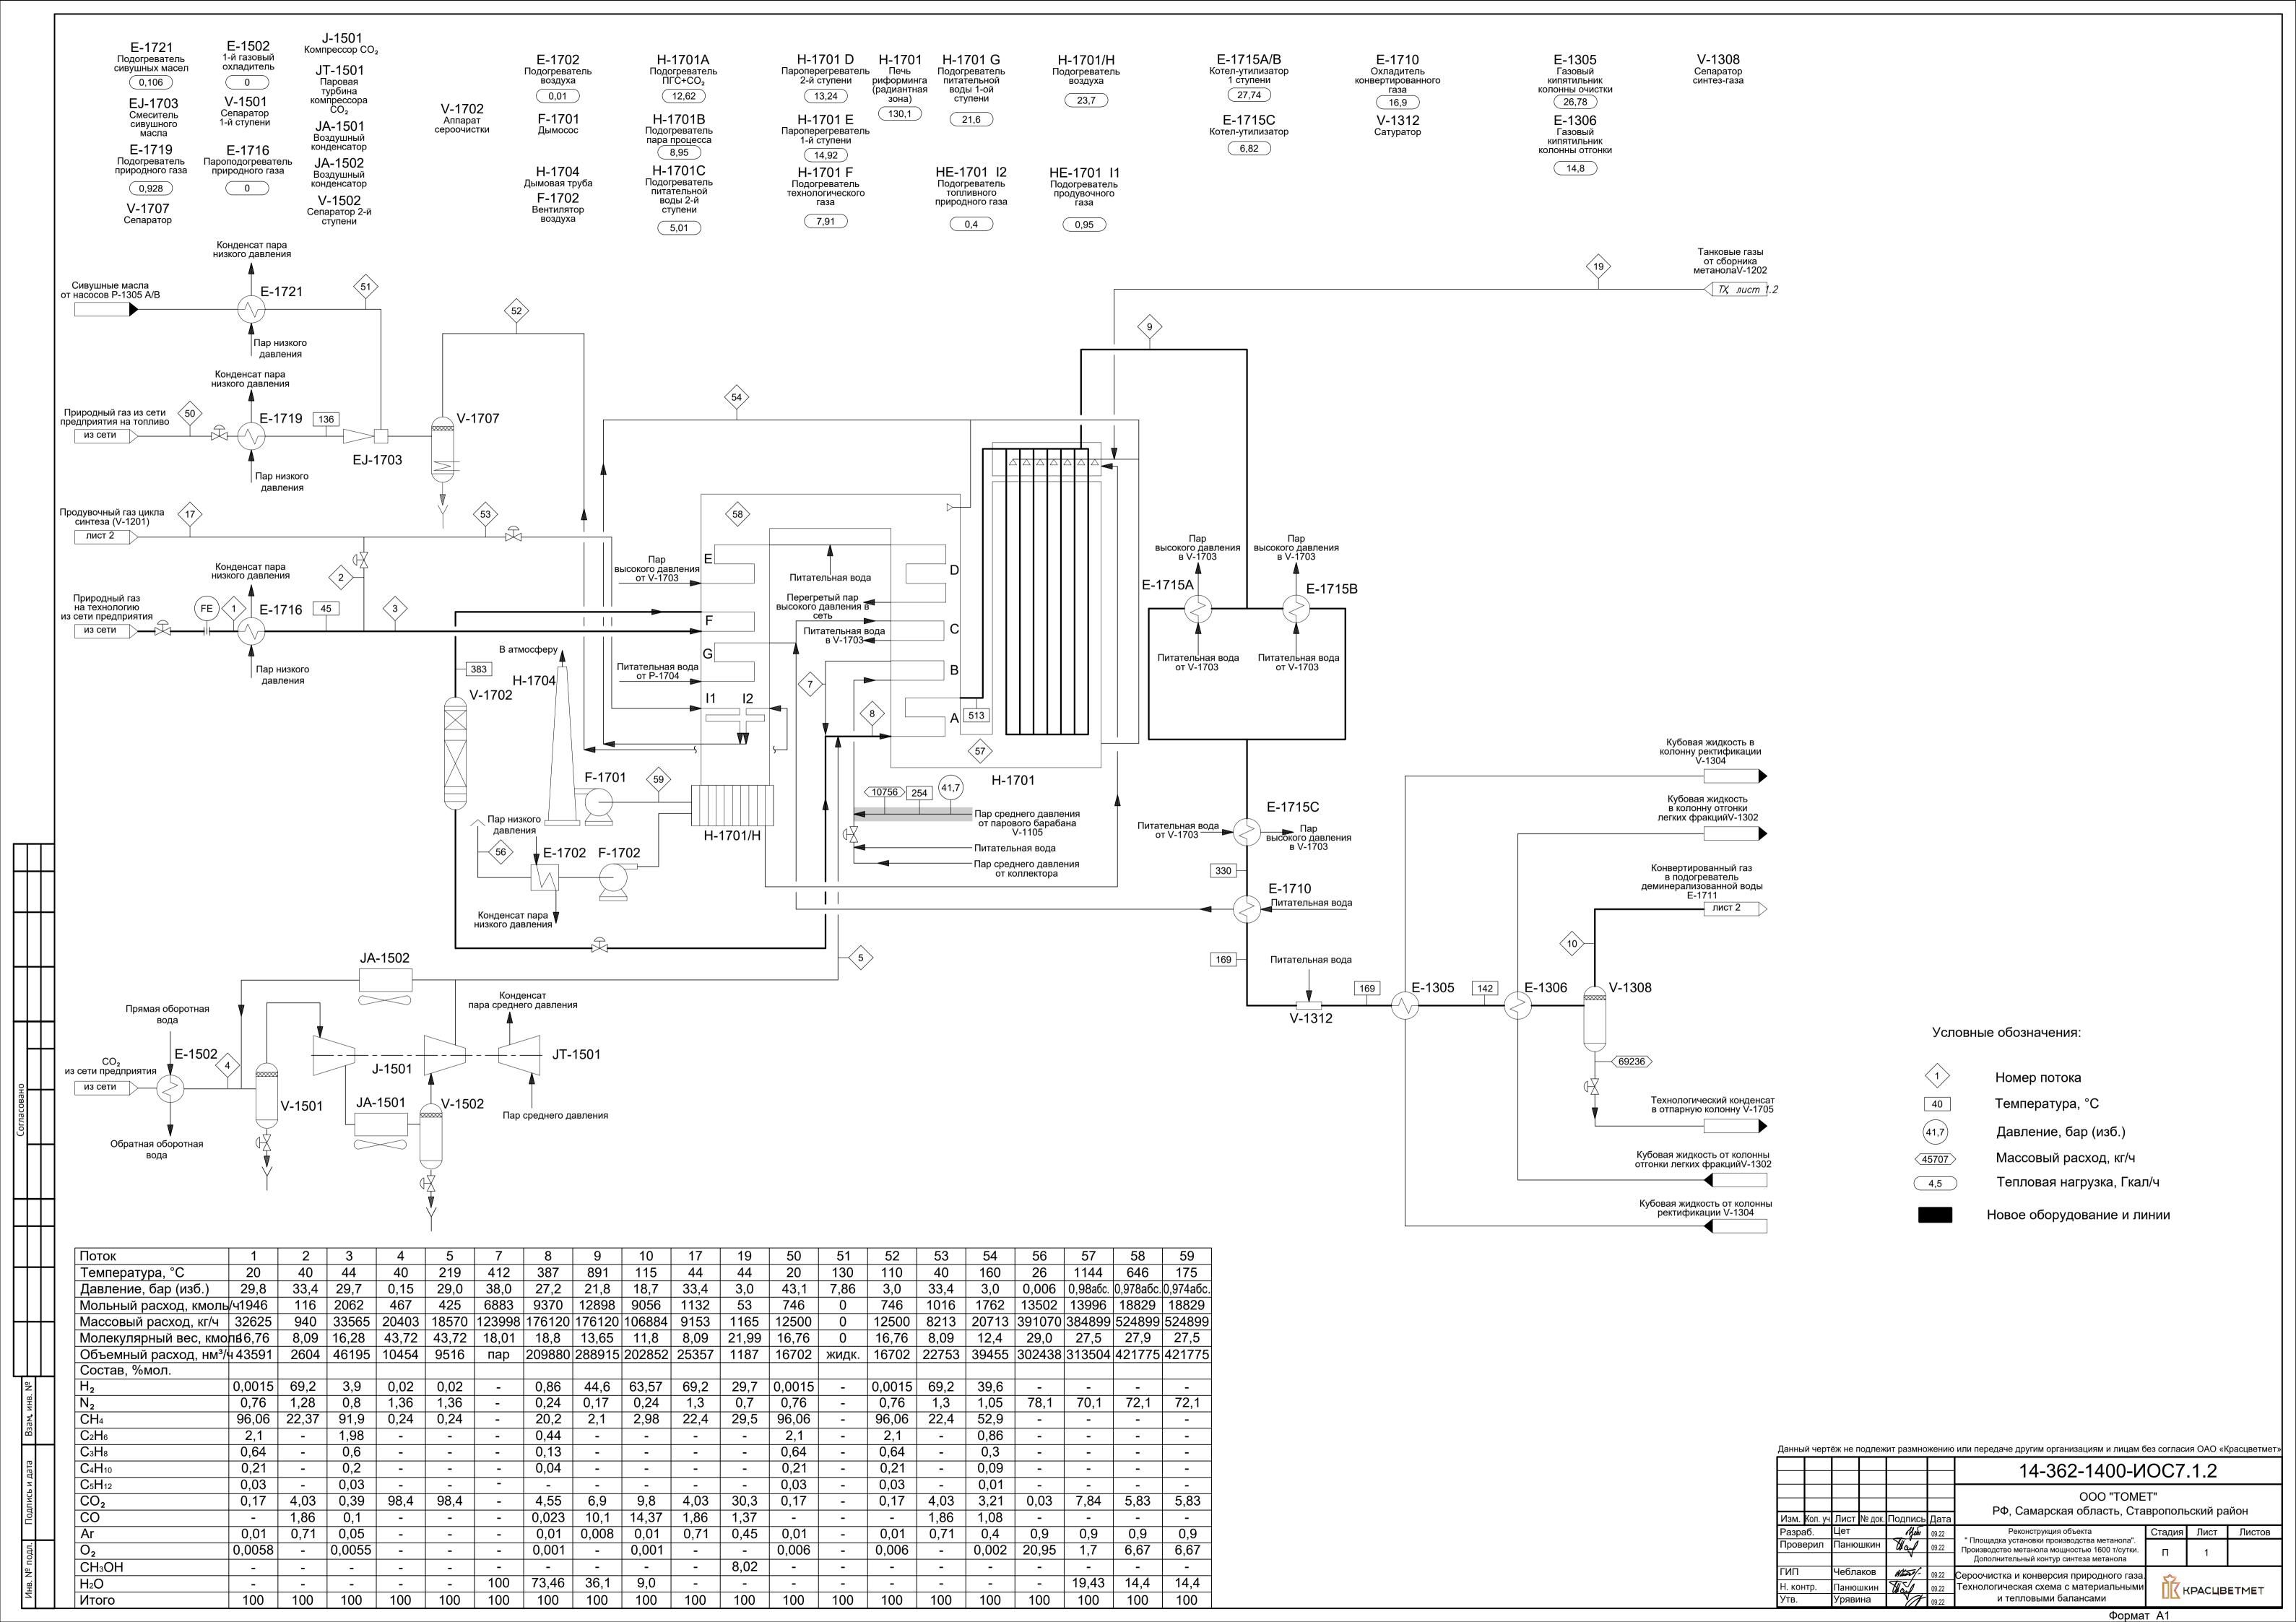

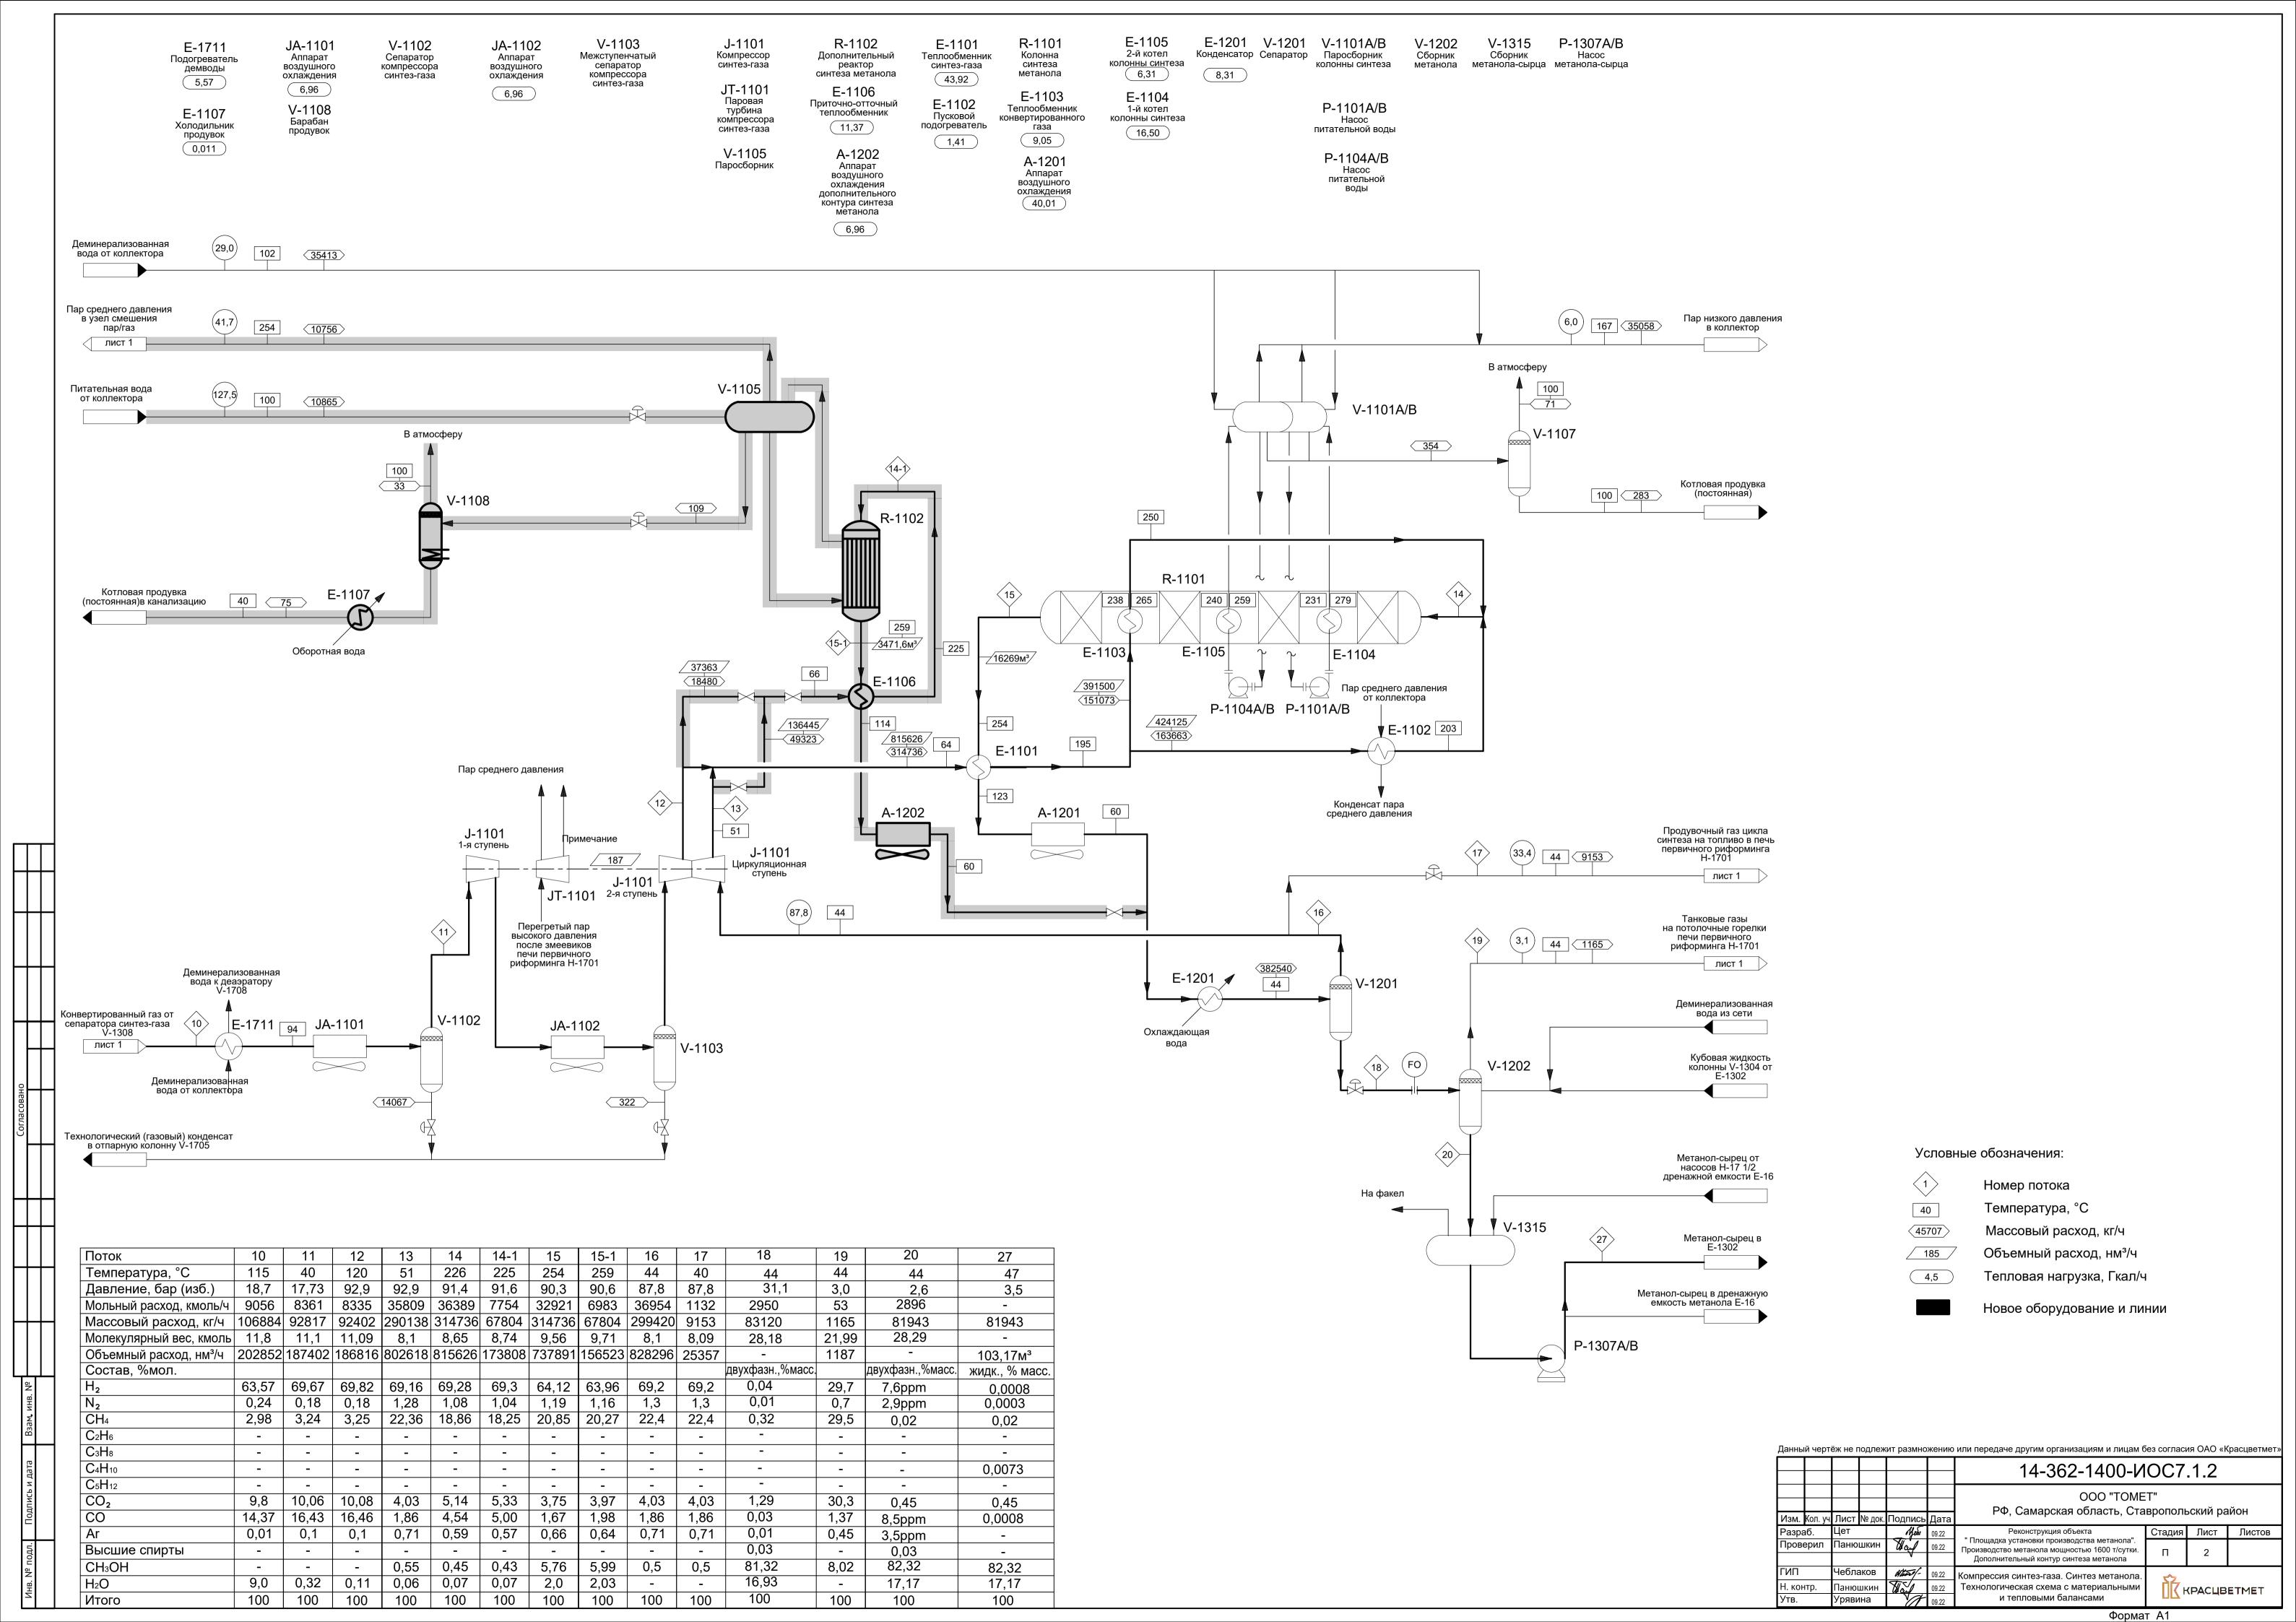


#### УСЛОВНЫЕ ОБОЗНАЧЕНИЯ ЭЛЕМЕНТОВ ТРУБОПРОВОДОВ РЕГУЛИРУЮЩАЯ И ЗАПОРНАЯ АРМАТУРА, ТРУБОПРОВОДЫ ОБОЗНАЧЕНИЯ И НУМЕРАЦИЯ ЭЛЕМЕНТЫ ТРУБОПРОВОДА ——<mark></mark> Задвижка БУКВЕННЫЕ ОБОЗНАЧЕНИЯ ДЛЯ КИП и А. КОТОРЫЕ НЕ УСТАНОВЛЕНЫ ГОСТ 21.208-2013 Линии основного процесса НУМЕРАЦИЯ ТРУБОПРОВОДОВ невматическим мембранным **─**─\X\-ОБЩИЕ ПРИМЕЧАНИЯ XX-XX- XXXX-XXXX-XX исполнительным механизмом 3-х ходовой клапан ПЕРВАЯ БУКВА Прочие технологические линии <u>КИПиА</u> Код изоляции/спутников для обогрева ДОПОЛНИТЕЛЬНОЕ **OCHOBHOE** Основные условные обозначения приборов и средств Вентиль Вспомогательные линии (существующие линии) Регулирующий клапан с пневматическим автоматизации выполняются в соответствии с ГОСТ ОБОЗНАЧЕНИЕ ОБОЗНАЧЕНИЕ, УТОЧНЯЮЩЕЕ мембранным исполнительным механизмом в Номер трубопровода ИЗМЕРЯЕМОЙ ИЗМЕРЯЕМУЮ ВЕЛИЧИНУ омплекте с электропневмопозиционером Линии со спутником Клапан обратный ВЕЛИЧИНЫ Линии связи между приборами и контурами контроля и управления изображены в соответствии с ГОСТ Скорость потока Линии со спутником горячей воды Заслонка поворотная Клапан, допускающий ручное 21.408-2013 М Состояние оборудования Код материального исполнения трубопровода воздействие (дублер) Отсекатель, сигнализация Линии комплектной поставки Игольчатый клапан SP - задание регулятора Конечный выключатель Код среды СЛЕДУЮЩАЯ БУКВА $-\infty$ Шаровой кран PV - переменная процесса <del>-√ - √ - √</del> Демонтируемые существующие линии Отсечной клапан с NooM - схема N из M (значения N и M подлежат тневматическим поршневым Номинальный диаметр-для трубопроводов, выполненных ОТОБРАЖЕНИЕ | ФОРМИРОВАНИЕ |ДОПОЛНИТЕЛЬНОВ Вверх испонительным механизмом по ASME, диаметр в дюймах Подъем линии $\longrightarrow$ **Переход** ИНФОРМАЦИИ ВЫХОДНОГО ЗНАЧЕНИЕ - для трубопроводов, выполненных по ГОСТ, диаметр в СИГНАЛА К низу **Предохранительный клапан** /клон линии вниз Отсечная заслонка с избыточного давления Стекло, устройство просмотр КОД СРЕДЫ тневматическим поршневым Ү-образный сетчатый фильтр Останов, закрытый Световой индикатор ОБОЗНАЧЕНИЯ И НУМЕРАЦИЯ КИПиА исполнительным механизмом Безнапорный дренаж (без карманов) Открытый ПО3. СРЕДА Точка (соединения для Конденсатоотводчик Отметка уровня Отсечная заслонка с испытания) Атмосферный воздух/сброс в атмосферу ΑV СОСТОЯНИЕ АРМАТУРЫ пневматическим мембранным **Шайба/ограничительная** Выключатель, переключени BW Питательная вода ЛИНИИ КИП и А. -+исполнительным механизмом троссельная диафрагма локировка BD FC Котловая продувка, промывка CSC | Опломбтрован в закрытом положении КОТОРЫЕ НЕ УСТАНОВЛЕНЫ ГОСТ Клапан, заслонка CD Углекислый газ Опломбирован в открытом положении Кольцо-заглушка 21.408-2013 егулирующая заслонка с пневматическим (нормально открыта) Подача химических добавок FO Без энергии открыт ТИП КЛАПАНА мембранным исполнительным механизмом и CS Раствор щелочи Без энергии закрыт Кольцо-заглушка Линия связи (програмный сигнал) омплекте с электропневмопозиционером (нормально закрыта) CW Охлажденная вода Фиксируется без изменения положения без энергии Принадлежность к контуру Деминерализованная вода Без энергии не изменяет положение с \_\_\_\_\_\_ Пневматический сигнал Заглушка FL/DO $-\parallel$ - регулирование температуры постепенным переходом в открытое положение Противопожарная пена Ручной регулирующий клапан - регулирование расхода FG Топливный газ Без энергии не изменяет положение с Электрический сигнал L - регулирование уровня FL/DC Заглушка фланцевая FS постепенным переходом в закрытое положение Сивушные масла Р - регулирование давления Продувка на факел Заблокирован в открытом положении Н - дистанционное управление УСЛОВНЫЕ ГРАФИЧЕСКИЕ ОБОЗНАЧЕНИЯ Заглушка резьбовая 3-х ходовой соленоидный клапан, Пожарная вода Заблокирован в закрытом положении Х - отсечной клапан ПРИБОРОВ И СРЕДСТВ КИП и А, КОТОРЫЕ НЕ стрелка указывает направление Водород потока при отключении энергии ZSXH(L) - функция сигнализации состояния клапана, реализованная в РСУ Заглушка приварная УСТАНОВЛЕНЫ ГОСТ 21.208-2013 Азот высокого давления НУМЕРАЦИЯ КИП и А Рункция контура РСУ, реализованная открыт (закрыт) Пар высокого давления Конец трубопровода под ОБОЗНАЧЕНИЕ ОБОРУДОВАНИЯ приборе (устройстве) на главной панели фланцевое соединение Горячая вода конечный выключатель (главном щите), результаты которой доступны Воздух КИП P-1750/A,B оператору. Функции контуров РСУ и ПАЗ, Сифон (гидрозатвор) ZZXH(L) - функция сигнализации состояния клапана, реализованная в ПАЗ IG Инертный газ отображаемые в верхнем уровне АСУТП Индекс оборудования: Функция контура РСУ, реализованная в Пар низкого давления открыт (закрыт) Съемный участок основное/вспомогательное оборудование (А,В приборе (устройстве) на главной панели 🔲 🗀 🗀 🗐 Метанол-ректификат или несколько параллельных единиц (1/2) Порядковый номер контура или прибора. конечный выключатель (главном щите), результаты которой не 🖯 Смешанная подача доступны оператору Сброс в атмосферу Обозначение функции контура или прибора MC Метанол-сырец FY-4401A - электропневмопозиционер, подключенный к РСУ (для вновь устанавливаемого оборудования тумерация начинается с 50) ХҮ-4401В - соленоидный клапан, подключенный к ПАЗ подключенный к РСУ, MS Пар среднего давления Трубопровод гибкий, шланг становленный на вспомогательной LISA - CB01 Азот Принадлежность к стадии процесса анели (вспомогательном щите). СИГНАЛИЗАЦИЯ NG Природный газ Наконечник под шланговое Не доступен оператору соединение Гехнологический конденсат Код типа технологического оборудования −Позиция контура или прибора, Функция контура ПАЗ, реализованная PG Продувочный газ сигнализация состояния оборудования "ГОТОВ К РАБОТЕ" установленного на оборудовании приборе (устройстве) на главной панели Эткрытый приямок Гехническая вода КОДЫ ТИПОВ ОБОРУДОВАНИЯ Обозначение функции контура или прибора главном щите), результаты которой С: загрязненная Риформинг газ V: незагрязненная доступны оператору Аппараты воздушного охлаждения SA Техничексий воздух сигнализация состояния оборудования "РАБОТА" Функция контура ПАЗ, реализованная в приборе Холодильная вышка PA Технологический воздух устройстве) на главной панели (главном щите), SC Паровой конденсат Теплообменники, котлы-утилизаторы результаты которой не доступны оператору. Блок - лушитель рормирования сигнала на срабатывание ПАЗ по EJ SG Эжектор, инжектор Синтез-газ БЛОКИРОВКА остижению величиной параметра заданной установки Воздухозаборник Раствор серной кислоты LSXL(H) - формирование сигнала на блокировку рибор, подключенный к ПАЗ. Обогреватель Терегретый пар среднего давления Обозначение мест установки отборных установленный на вспомогательной Повышенное давление пергретого пара Компрессор низкое (высокое) значение, по которому срабатывает блокировка устройств и первичных приборов контроля, панели (вспомогательном щите). Разрыв струи so Уплотняющее масло Электродвигатели (для оборудования с регулирования, исполнительных механизмов Не доступен оператору сигнал на блокировку электроприводом добавляется буква "М" SW Сервисная вода на монтажных чертежах Hacoc Сточная вода принадлежность к контуру Реакторное оборудование - температуры Сточная вода (канализация) 5локировка РСУ **Измерительное сопло** F - расхода Глушитель ТЕХНОЛОГИЧЕСКАЯ СТАДИЯ ПРОЦЕССА L - уровня Анализный холодильник Р - давления Анализная точка Синтез метанола PD - перепад давления Турбина Конденсация и выделение метанола-сырца Блокировка ПАЗ *И*змерительная диафрагма Комплексные блоки Дистилляция метанола Емкости (колонны, сосуды, резервуары) Дополнительный контур синтеза метанола ВИД УРОВНЕМЕРА Фильтры Компрессия углекислого и синтез-газа МЕЖСТРАНИЧНЫЙ СОЕДИНИТЕЛЬ Z Оборудование для твердых обработок лавная эстакада Конверсия природного газа КОМПОНЕНТ ОБОРУДОВАНИЯ Местный уровнемер без функции дистанционной передачи данных: Датчики уровня: ОБОЗНАЧЕНИЕ ИЗОЛЯЦИИ И ОБОГРЕВА Вывод жидкости Ввод газа, пара Антизавихритель Номер листа по общим данным комплекта: ПО3. НАИМЕНОВАНИЕ с изоляцией Номер документа по общим данным комплекта двухцветный $\longrightarrow$ Изоляция от холодопотерь ТЕХНОЛОГИЧЕСКИЕ ПАРАМЕТРЫ 1400-TX.4 V1100-PDI-101 электропроводный Изоляция от теплопотерь ⊣ Питательная вода к MAG -магнитный <del>--</del>< Лист2 D/P - дифференциальное давление ◀ Лист1 Изоляция для защиты персонала (от ожогов) Расчетные параметры (давление и температура) R - отражательного типа $\longrightarrow$ Номер по HTAS отсутствует——— ─ Номер по HTAS Без изоляции Т - прозрачного типа —— 10,4 МПа(изб.) | 136°C Окрашенный –**҈** 9,4 МПа (изб.) **|**45°С ΕT Рабочие параметры (давление и температура) Электрообогрев Изолированный со спутником горячей воды ГРАНИЦЫ Изолированный со спутником пара низкого давления Класс материала по существующим Проектировщик Изготовитель Объем поставки поставщика КОД КЛАССОВ ТРУБОПРОВОДОВ ПО HTAS трубопроводам (поставщик) Первая буква обозначает Цифра обозначает IB61, 1B62, 1B63, 1B64, 1B65, 1B66, номинал фланца 3B64, 3B68, 3B70, 3B71, 5B73, Граница между 5B74, 5B75, 6B64, 7B65, 7B70 помещением и 14 = LTCS 44 = SS321 B = class 150 Граница проектирования ∕ Здание № наружной зоной 24 = CS48 = SS316 D = class 300 34 = P11 50 = SS304F = class 600 36 = P2256 = SS347 Граница линии 3C61, 3C62, 5C61, 6C69, 7C72 G = class 900 40 = SS304L 64 = SS321H 66 = SS347H H = class 1500 Граница отделений (комплектов) 1E62, 3E68, 5E71, 7E67, 7B67 J = class 2500

## Примечания

- I. Компоновку оборудования см. черт. № 14-362-1400-ИОС7.1.2 л.21, № 14-362-1600-ИОС7.1.2 л.22, № 14-362-1700-ИОС7.1.2 л.23, № 14-361-2300-ИОС7.1.2 л.24. 2. Данные условные обозначения см. совместно с черт. № 14-362-ИОС7.1.2 л.1,2, № 14-362-1400-ИОС7.1.2 л.4-12, № 14-362-1600-ИОС7.1.2 л.13, № 14-362-1700-ИОС7.1.2
- л.14-19, №14-361-2300-ИОС7.1.2 л.20 и документом HALDOR TOPSOE № S-08870-P42001-S01. 3. Буквенные и цифровые обозначения существующих функций контуров (приборов)
- сохраняются неизменными. 4. Символ [R] в качестве "Отображение информации" применяется для обозначения
- функции "Регистрация", реализуемой только физическими приборами. Таким образом, символ [R] в качестве "Отображение информации" не должен применяться для обозначения функции "Регистрация", реализуемой контроллерными средствами систем РСУ и ПАЗ (принтеры, память рабочих станций и серверов).
- 5. Символ [X] в качестве основного обозначения измеряемой величины в значении "Отсекатель" может применяться только совместно с символом [V] в качестве "Формирование выходного сигнала" (XV).
- 6. Символ [Р] в качестве "Отображение информации" применяется для обозначения точек периодических отборов анализов проб или периодических измерений технологических

Данный чертёж не подлежит размножению или передаче другим организациям и лицам без согласия ОАО «Красцветмет» 14-361,362-ИОС7.1.2 OOO "TOMET" РФ, Самарская область, Ставропольский район Изм. Кол. уч Лист № док. 


Формат А1

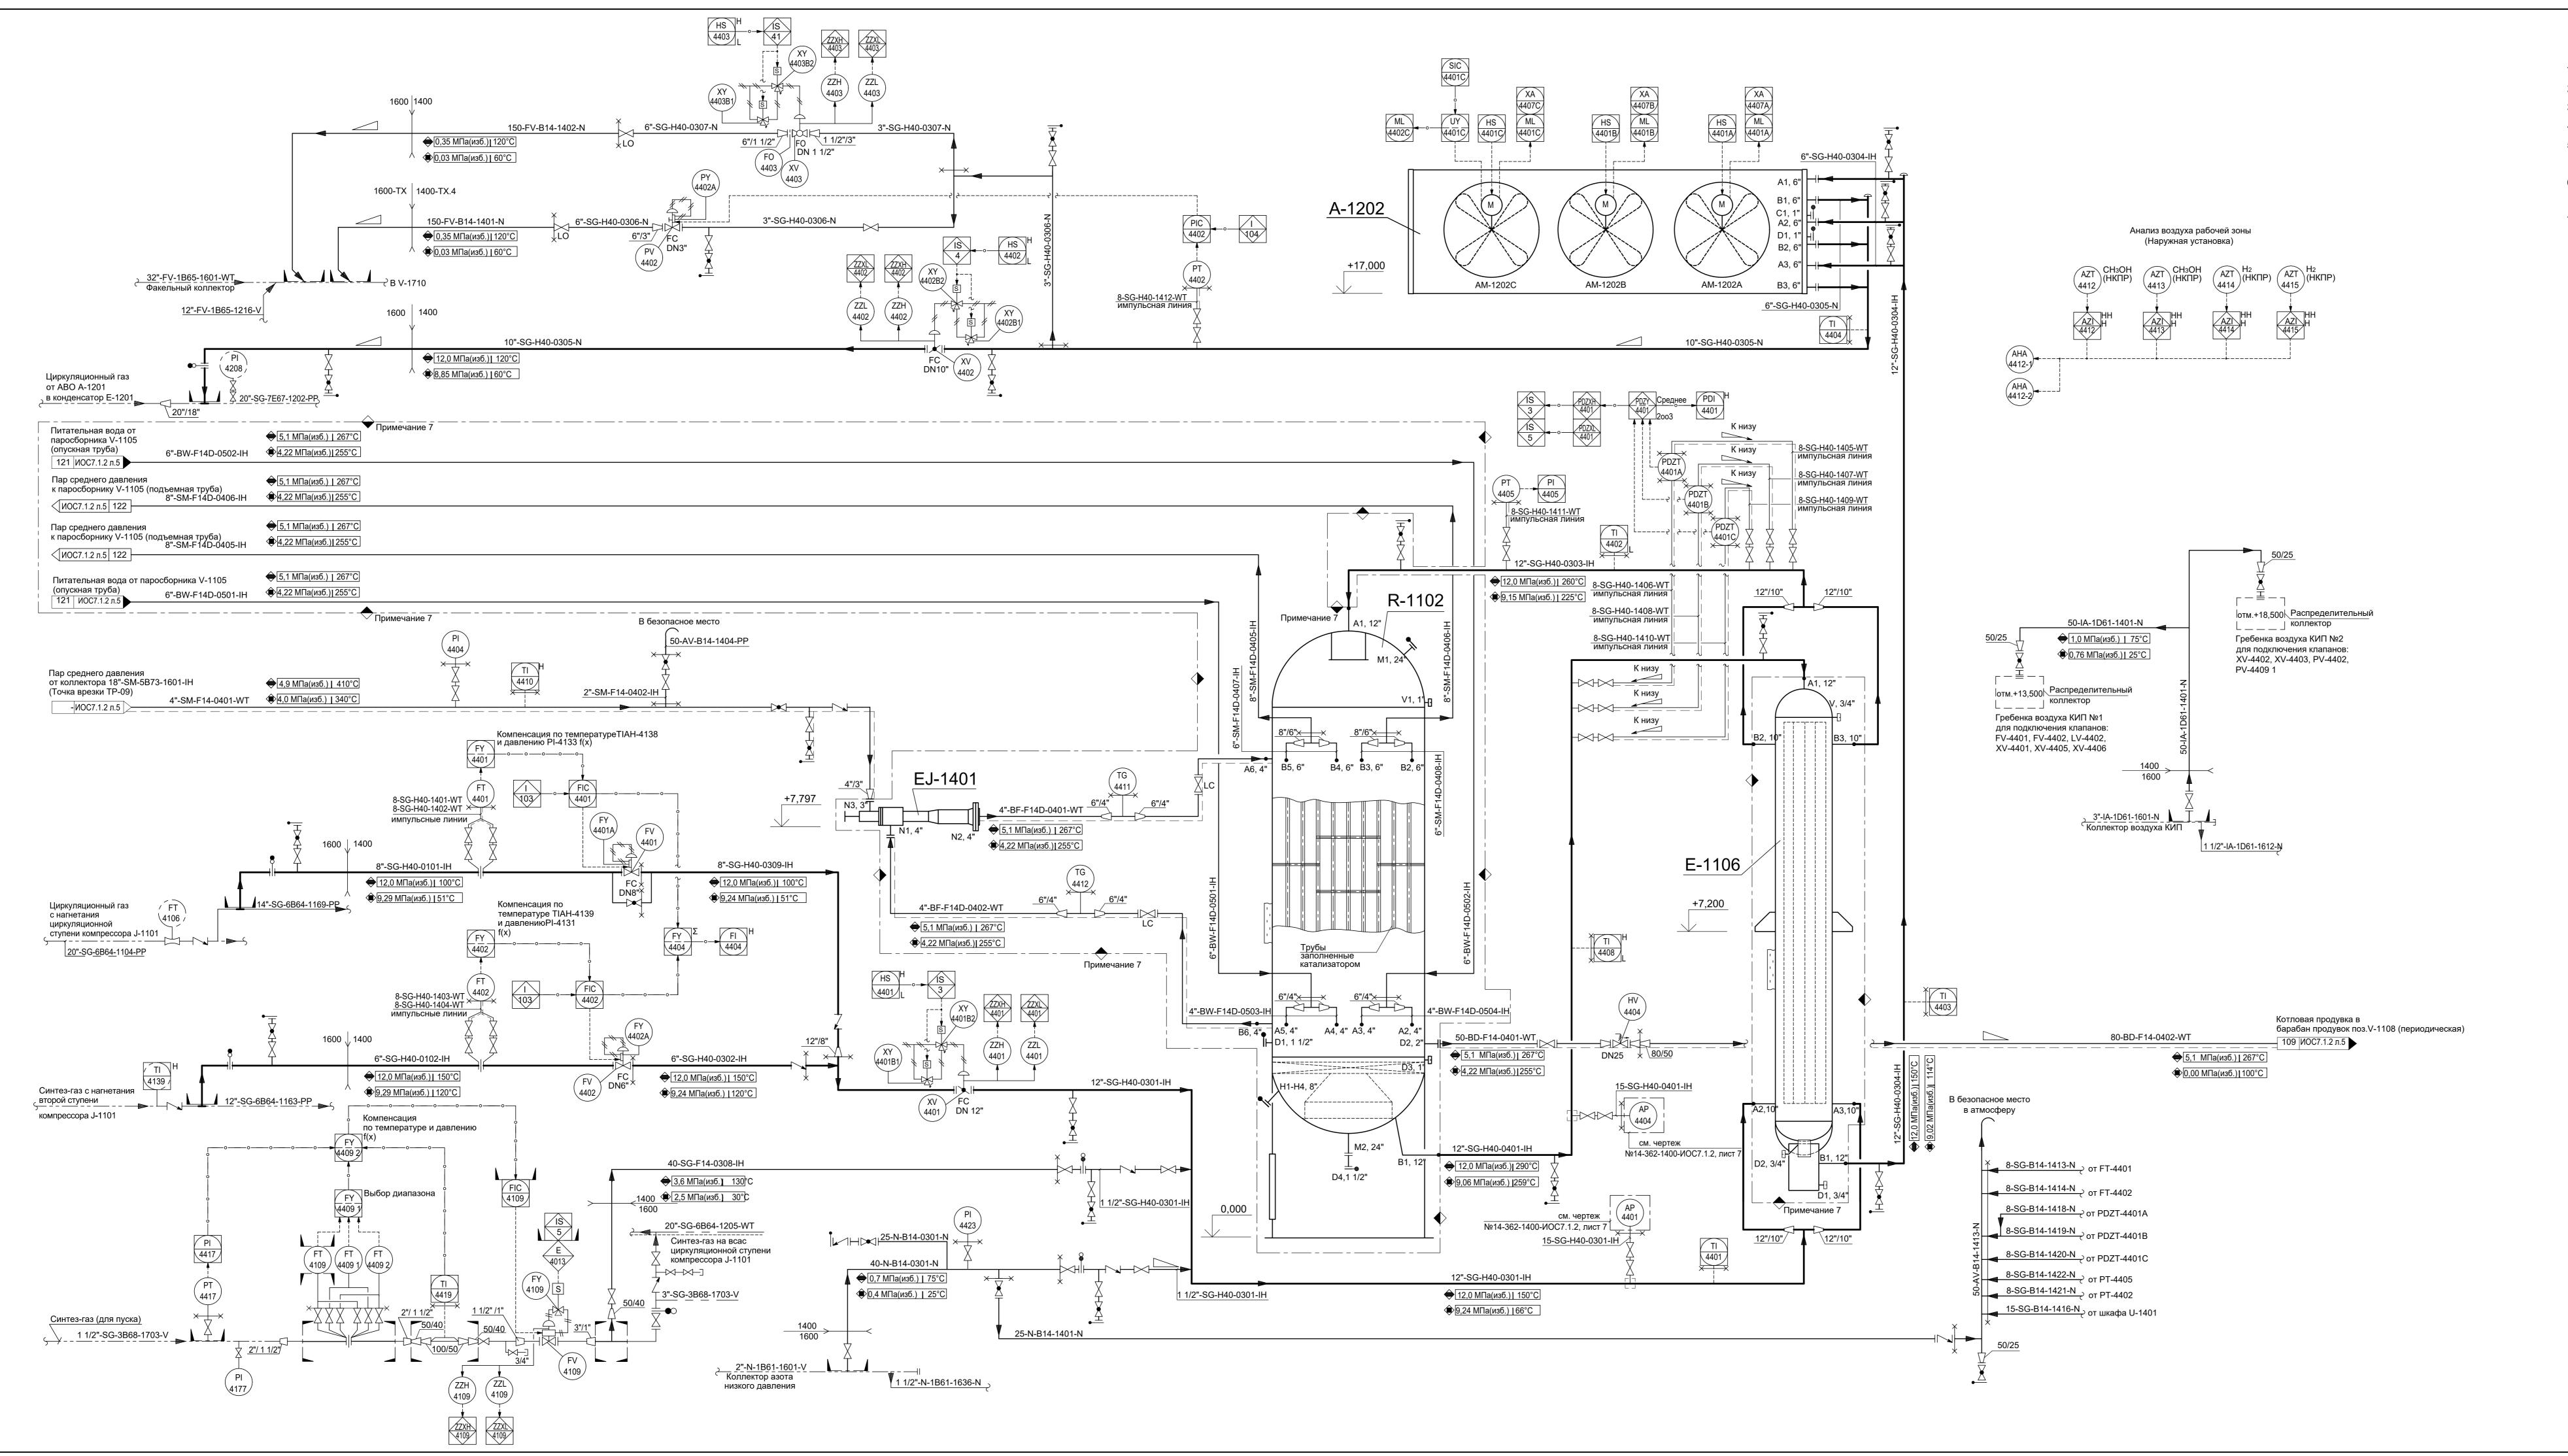


- 1. Данную схему см. совместно с черт. №14-362-1400-ИОС7.1.2 л.5, 7;
- 2. Компоновку оборудования см. черт. №14-362-1400-ИОС7.1.2 л.21;
- 3. Условные обозначения см. черт. №14-361,362-ИОС7.1.2 л.3;
- 4. Существующие трубопроводы и контуры КИПиА показаны условно тонкими линиями;
- 5. Номинальный диаметр технологических линий, трубопроводов и деталей трубопроводов, которые выбраны по стандартам ASME/ANSI указан в дюймах (например 8"-SG-H40-0301-IH);
- 6. Номинальный диаметр технологических линий, трубопроводов и деталей трубопроводов, которые выбраны по стандартам РФ, указан в миллиметрах (например 50-BD-F14-0401-PP);
- которые выбраны по стандартам РФ, указан в миллиметрах (например 50-ВD-F14-0401-F 7. Дополнительный реактор синтеза метанола R-1102, приточно-отточный теплообменник
- TT-1106, пусковой эжектор EJ-1401, а также паровой барабан V-1105 поставляются фирмой Haldor Topsee. В комплект поставки также включены подъемные и опускные трубы и трубопроводы всаса и нагнетания пукового эжектора EJ-1401.

	Экспликация оборудования											
Поз.	Наименование	Кол.	Характеристика	Примечание								
R-1102 I	Дополнительный реактор синтеза метанола	11	Dвн. = 2450мм ,Нобщ. = 13340мм, Vкат. = 14,6м³									
E-1106	Приточно-отточный теплообменник	1 1 1	Fнар.=454м²;Q=9,776Гкал/ч Dвн.=850 мм; Lтр.=8750мм									
EJ-1401	Пусковой эжектор	1	Qгаз = 3000 кг/ч									

<b>1</b> анны	анный чертёж не подлежит размножению или передаче другим организациям и лицам без согласия ОАО «Красцветмет»											
						14-362-1400-ИОС7.1.2						
						ООО "TOMET" РФ, Самарская область, Ставропольский район						
Изм.	Кол. уч.	Лист	№ док.	Подпись	Дата	гФ, Самарская область, Ставропольский район			ИОН			
Разра	аб.	Цет		Kim	09.22			Листов				
Прове	ерил	Паню	ШКИН	Wanf	09.22	" Площадка установки производства метанола". Производство метанола мощностью 1600 т/сутки.	П	4				
				\ \ \		Дополнительный контур синтеза метанола		·				
ГИП		Чебла	аков	Where !-	09.22	Дополнительный контур синтеза						
Н. кон	нтр.	р. Панюшкин		Панюшкин Жол		Wand	09.22	метанола.	1 nr+	(РАСЦВ	ETMET	
Утв.					09.22	Технологическая схема с КИПиА						
Формат А2v3												

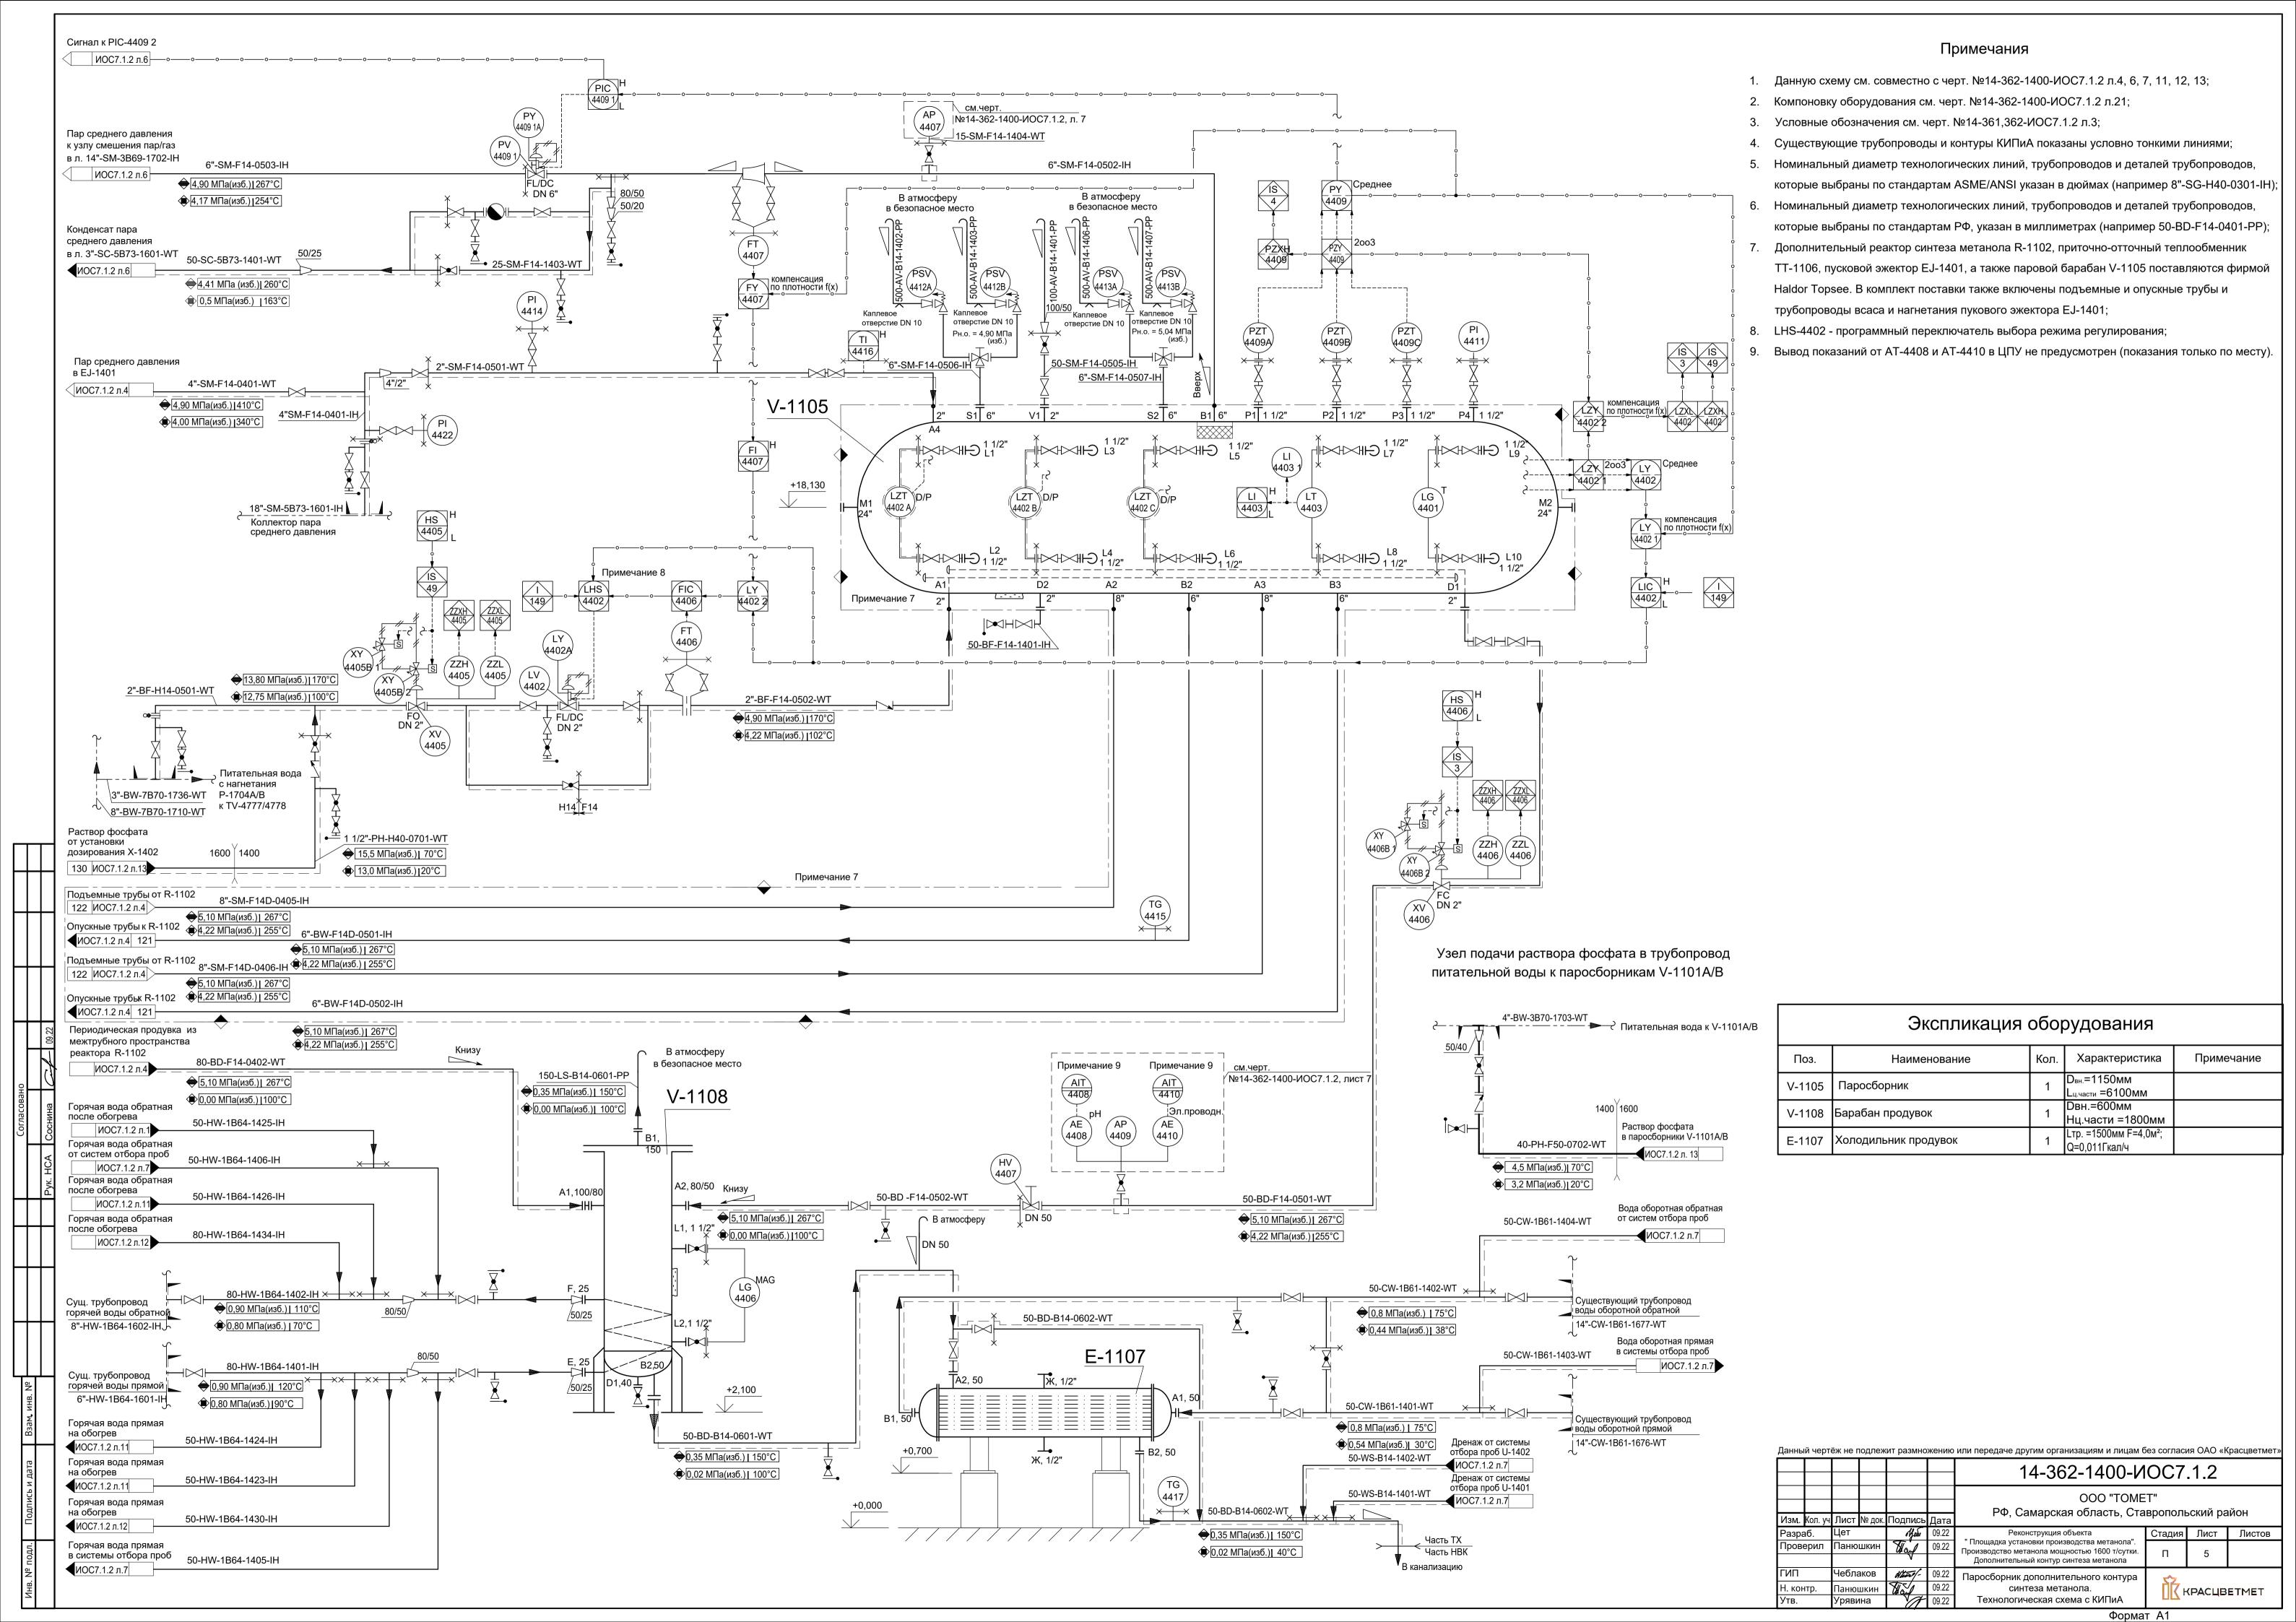

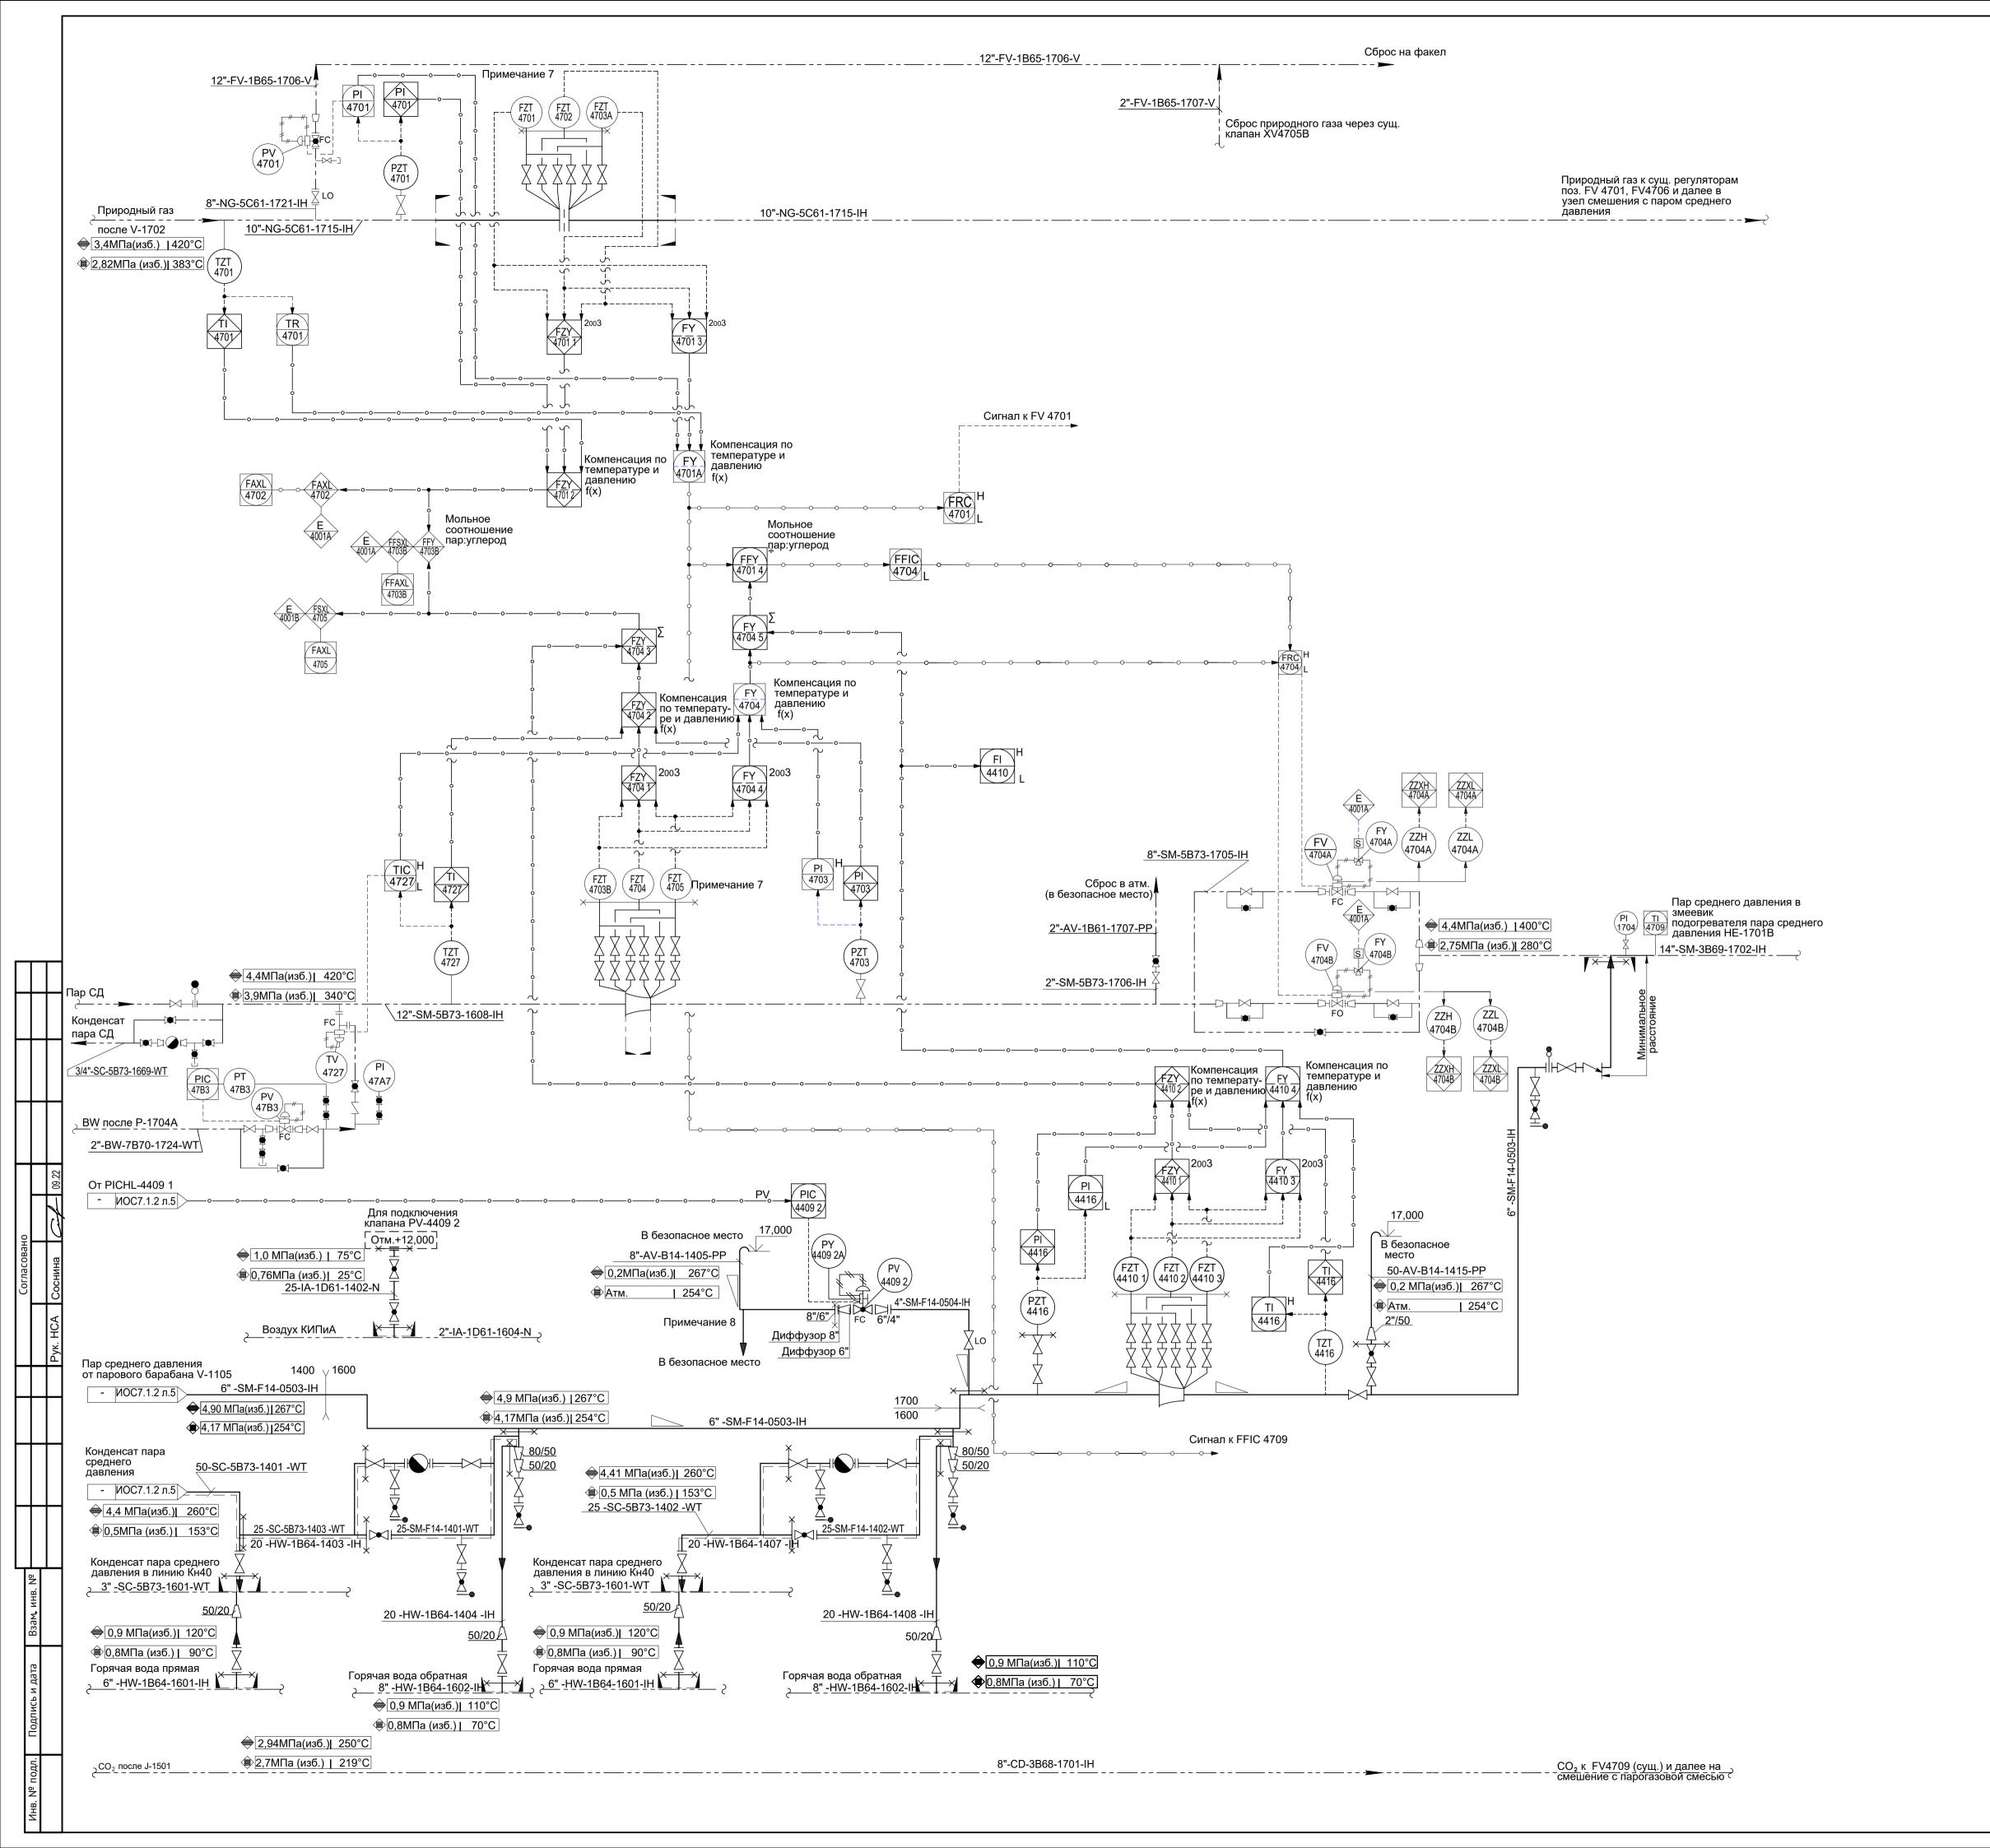

- 1. Данную схему см. совместно с черт. №14-362-1400-ИОС7.1.2 л.5;
- 2. Компоновку оборудования см. черт. №14-362-1400-ИОС7.1.2 л.21;
- 3. Условные обозначения см. черт. №14-361,362-ИОС7.1.2 л.3;
- 4. Существующие трубопроводы и контуры КИПиА показаны условно тонкими линиями;
- 5. Номинальный диаметр технологических линий, трубопроводов и деталей трубопроводов, которые выбраны по стандартам ASME/ANSI указан в дюймах (например 8"-SG-H40-0301-IH);
- 6. Номинальный диаметр технологических линий, трубопроводов и деталей трубопроводов, которые выбраны по стандартам РФ, указан в миллиметрах (например 50-BD-F14-0401-PP);
- 7. Использовать существующие преобразователи давления (расхода);
- 8. Просверлить дренажное отверстие в нижней точке диаметром 1/2" в безопасном и подходящем месте.

Данный чертёж не подлежит размножению или передаче другим организациям и лицам без согласия ОАО «Красцветмет»

14-362-1400-ИОС7.1.2

ООО "ТОМЕТ"

РФ, Самарская область, Ставропольский район

Разраб. Цет Ими 09.22
Проверил Панюшкин О9.22
Проверил Панюшкин О9.22
Производство метанола мощностью 1600 т/сутки. Дополнительный контур синтеза метанола


ГИП Чеблаков Ими 09.22
Н. контр. Панюшкин О9.22
Утв. Урявина


Узел смешения природный газ / пар / диоксид углерода
Технологическая схема с КИПиА

Кол. уч Лист № док. Подпись Дата


Реконструкция объекта
Площадка установки производства метанола
Производство метанола мощностью 1600 т/сутки. Дополнительный контур синтеза метанола


Узел смешения природный газ / пар / диоксид углерода
Технологическая схема с КИПиА

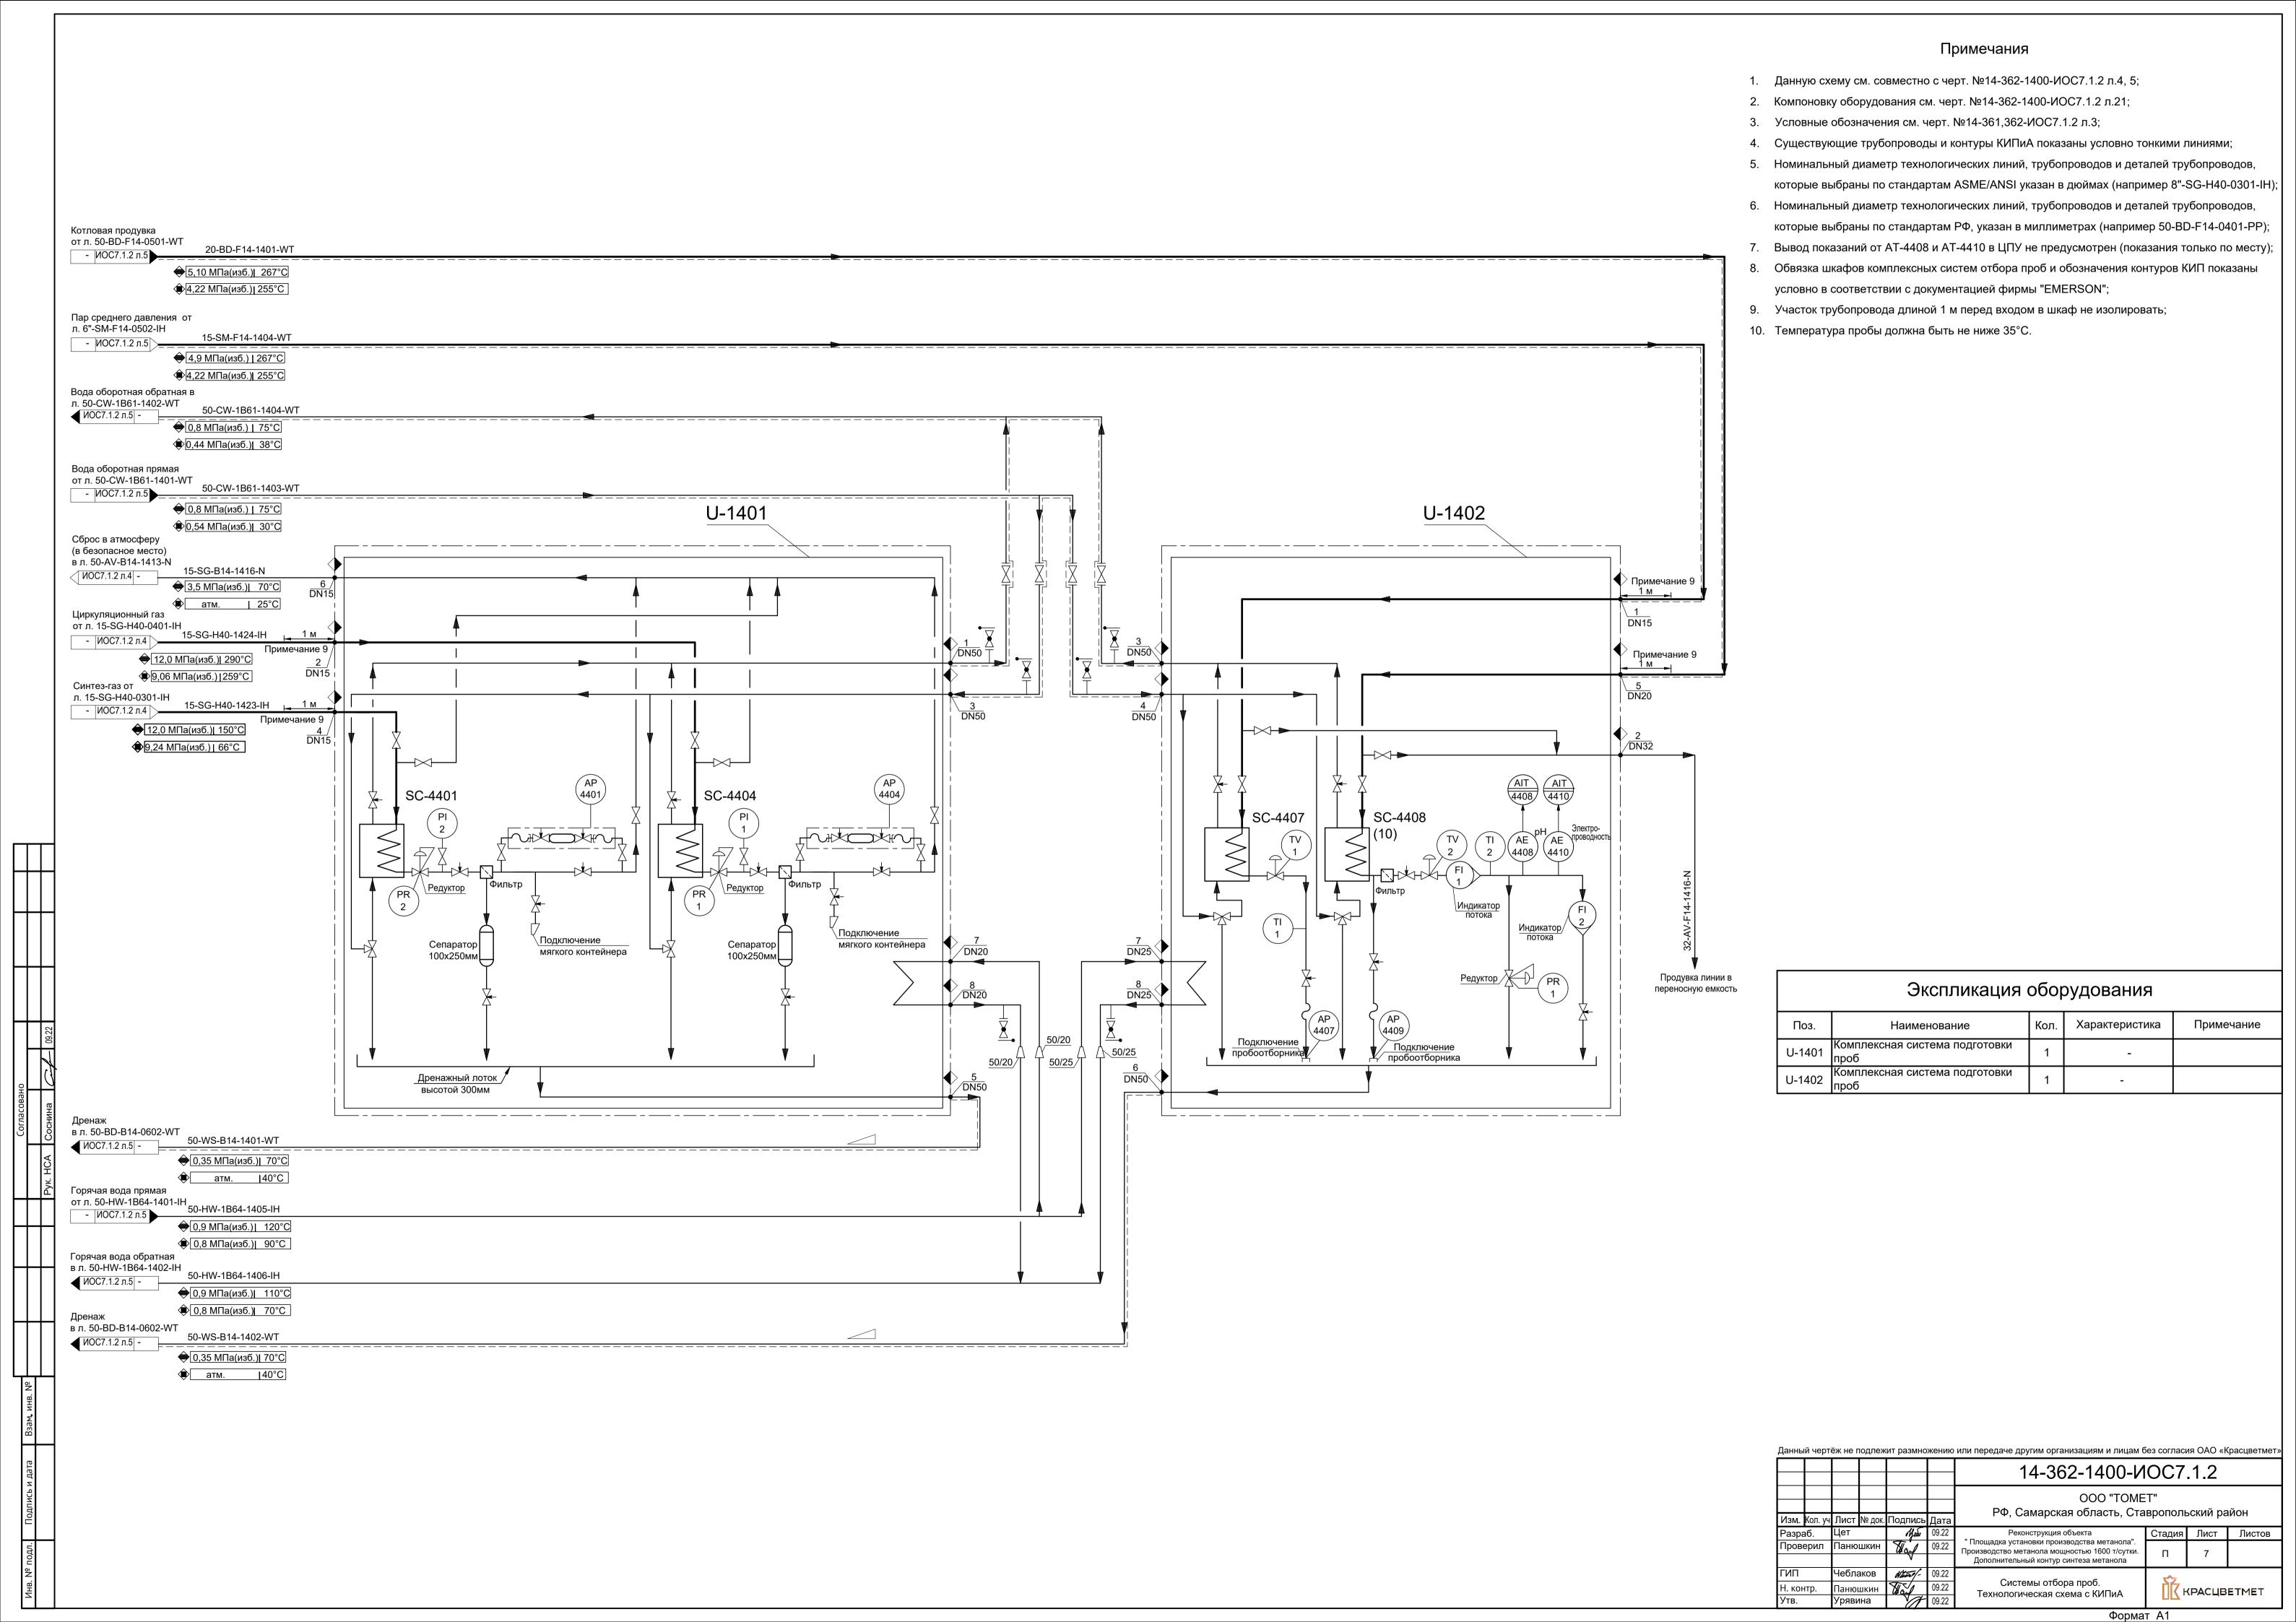


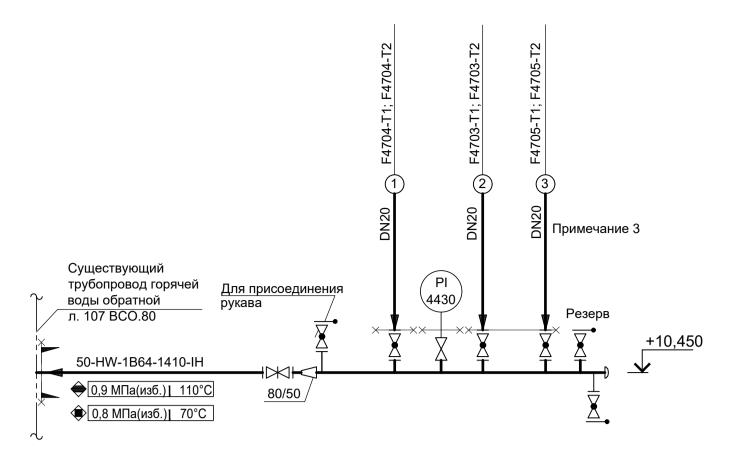


УСВ-4-3

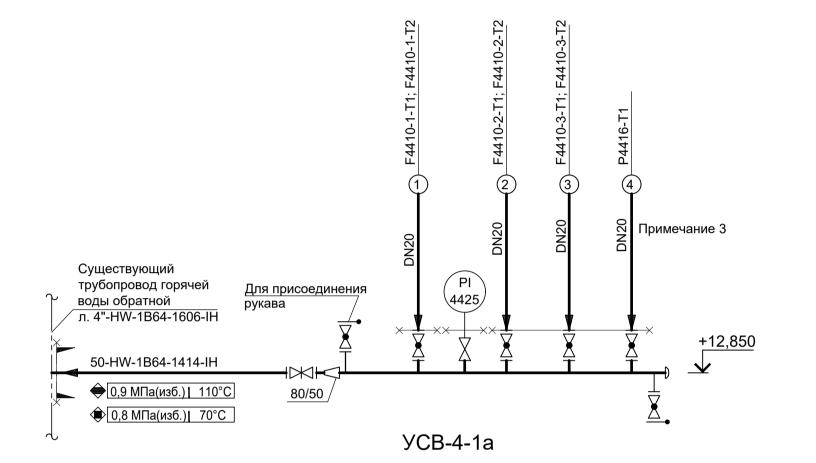


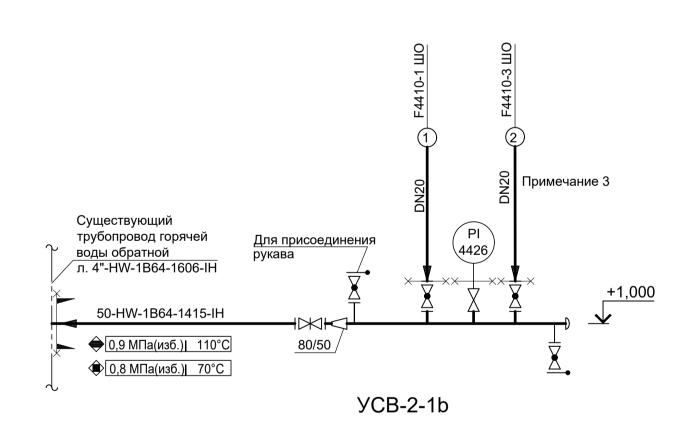

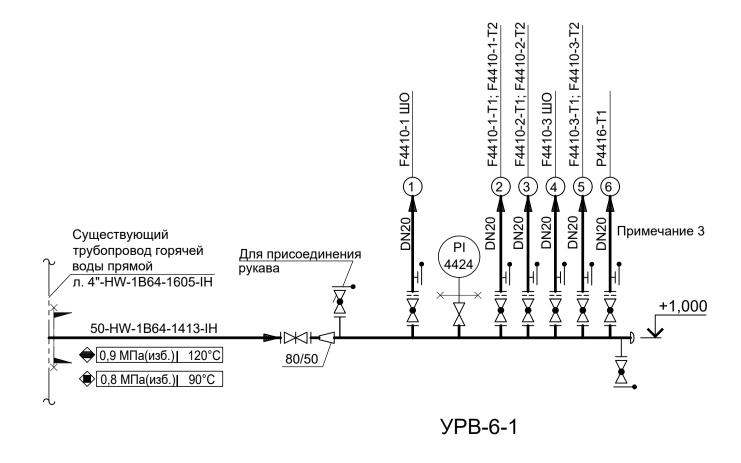


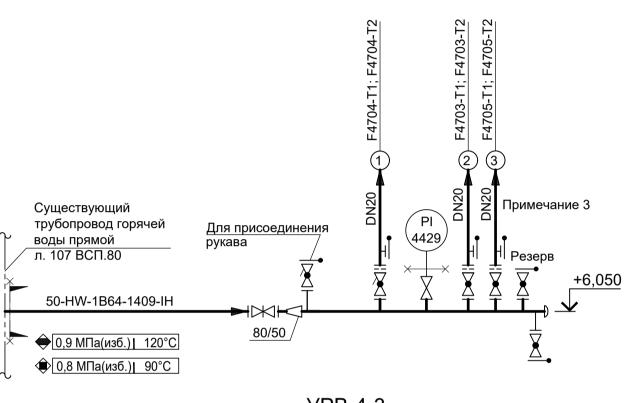

УРВ-4-3

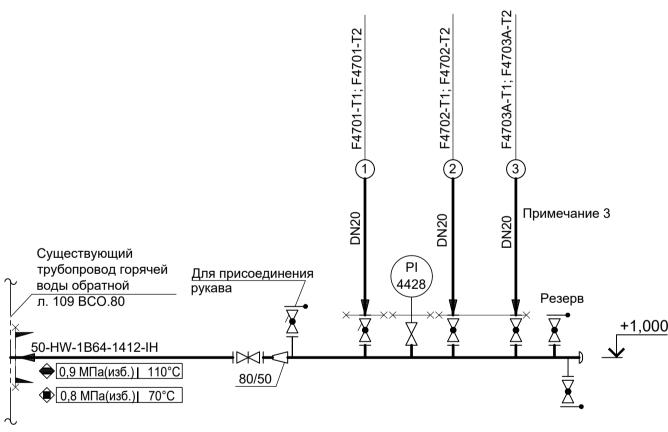


УСВ-4-2

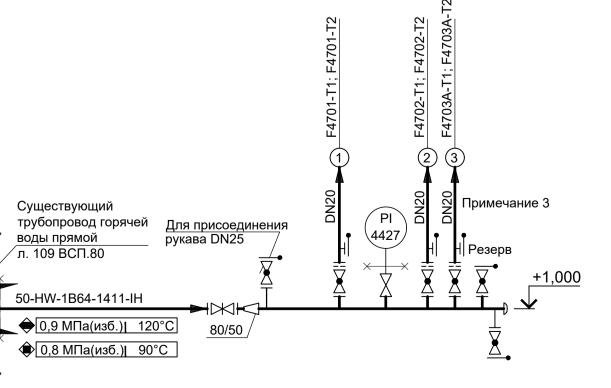

УРВ-4-2

- 1. Условные обозначения см. черт. №14-361,362-ИОС7.1.2 л.3;
- 2. В верхних точках трассы трубопровода спутника предусмотреть воздушки, нижних дренажи;
- 3. Для контроля за работой системы обогрева изоляцию арматуры в узлах распределения и сбора горячей воды не предусматривать.

#### 4. Дополнительные условные обозначения

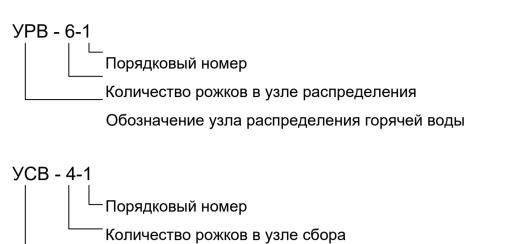



Обозначение узла сбора горячей воды

Данный чертёж не подлежит размножению или передаче другим организациям и лицам без согласия ОАО «Красцветмет»

ŀ							14-362-1400-И	14-362-1400-ИОС7.1.2				
	Изм.	Кол. уч	Лист	№ док.	Подпись	Дата	ООО "TOMET" РФ, Самарская область, Ставропольский райс					
ſ	Разраб.		Цет		<b>Ufui</b> 09.		Реконструкция объекта	Стадия	Лист	Листов		
	Прове	ерил	Панюшкин		Thank	09.22	<ul> <li>Площадка установки производства метанола".</li> <li>Производство метанола мощностью 1600 т/сутки Дополнительный контур синтеза метанола</li> </ul>	П	8			
Ī	ГИП		Чеблаков		\\\\\\\\\\\\\\\\\\\\\\\\\\\\\\\\\\\\\\		05 5 1/00 04 1/00 4 0					
	Н. контр.	Панюшкин		Обогрев от гребенок УРВ-6-1, УРВ-4-2, УРВ-4-3.Технологическая схема с КИПиА			КРАСЦВЕТМЕТ					


Формат A1

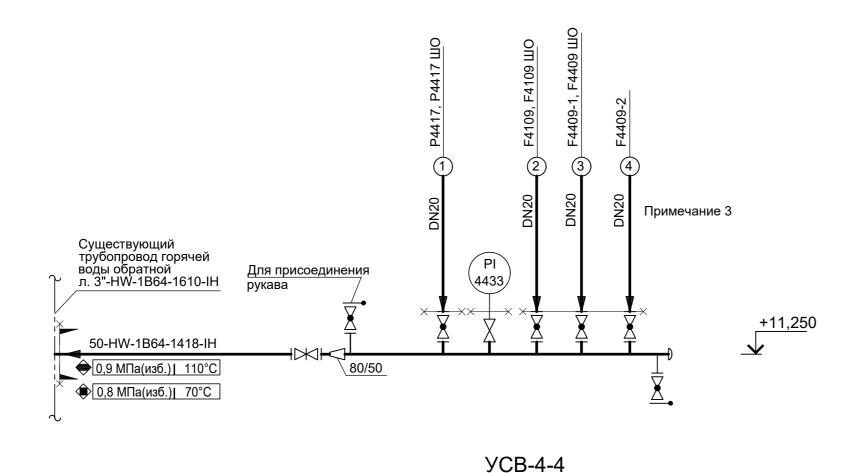

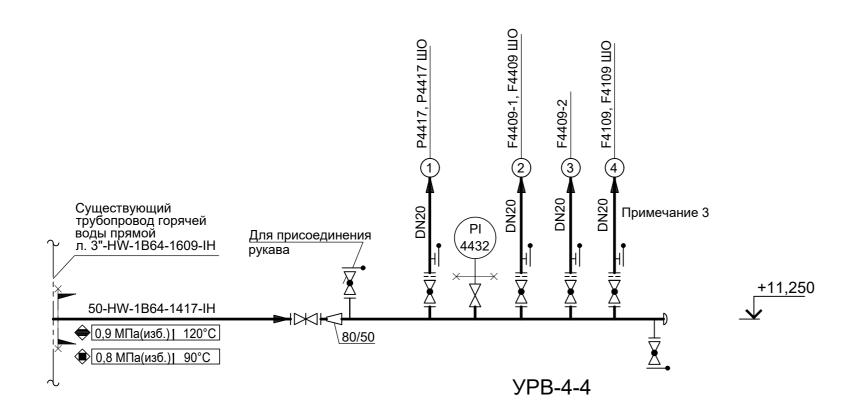

- 1. Условные обозначения см. черт. №14-361,362-ИОС7.1.2 л.3;
- 2. В верхних точках трассы трубопровода спутника предусмотреть воздушки, нижних дренажи;
- 3. Для контроля за работой системы обогрева изоляцию арматуры в узлах распределения и сбора горячей воды не предусматривать;
  - 4. Дополнительные условные обозначения


└ Порядковый номер

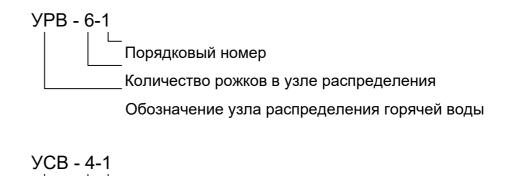

Количество рожков в узле сбора

Обозначение узла сбора горячей воды

	-					14-362-1400-ИОС7.1.2			
NsN	и. Кол. у	ч Лист	№ док.	Подпись	Дата	ООО "TOMET" РФ, Самарская область, Ставропольский район		ійон	
_	Разраб.		Цет Изи		09.22	Реконструкция объекта	Стадия	Лист	Листов
Про	верил	Панк	ошкин	Want	09.22	" Площадка установки производства метанола". Производство метанола мощностью 1600 т/сутки Дополнительный контур синтеза метанола	П	9	
ГИГ	1	Чебл	Чеблаков Исто/-		09.22	05 5 - VDD 4.4	<b>~</b>		
_	Н. контр. Утв.		SERVIII WIGHT		09.22 09.22	Обогрев от гребенок УРВ-4-4. Технологическая схема с КИПиА	КРАСЦВЕТМЕТ		

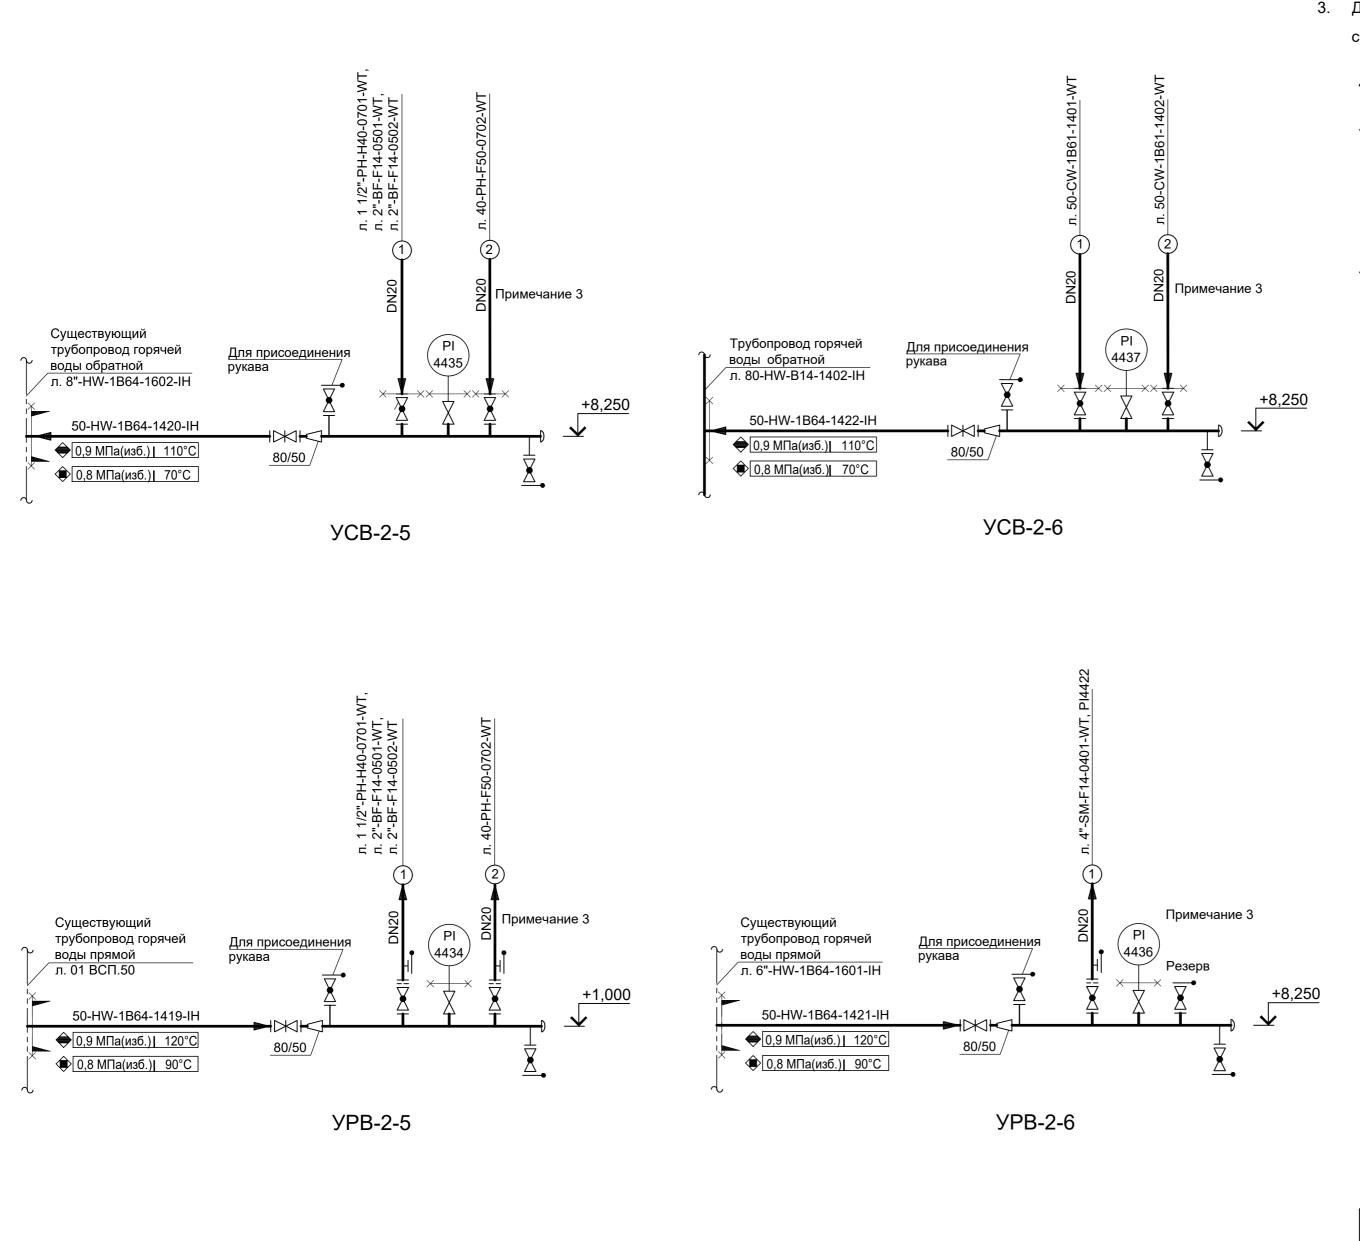


- 1. Условные обозначения см. черт. №14-361,362-ИОС7.1.2 л.3;
- 2. В верхних точках трассы трубопровода спутника предусмотреть воздушки, нижних дренажи;
- Для контроля за работой системы обогрева изоляцию арматуры в узлах распределения и сбора горячей воды не предусматривать;
  - 4. Дополнительные условные обозначения

УРВ - 6-1
Порядковый номер
Количество рожков в узле распределения
Обозначение узла распределения горячей воды

УСВ - 4-1
Порядковый номер
Количество рожков в узле сбора
Обозначение узла сбора горячей воды

						4				
						14-362-1400-И	.1.2			
		ООО "ТОМЕТ" РФ, Самарская область, Ставропольский р					айон			
Изм.	Кол. уч	Лист	№ док.	Подпись	Дата	, , , , , , , , , , , , , , , , , , ,				
Разра	аб.	Цет Панюшкин				Реконструкция объекта	Стадия	Лист	Листов	
Пров	ерил			Want	09.22	" Площадка установки производства метанола". Производство метанола мощностью 1600 т/сутки	П	П 10		
		l		V		Дополнительный контур синтеза метанола	''	10		
ГИП Н. контр. Утв.		Чебла	Чеблаков Жебе/-		09.22	05VDD 0.5 VDD 0.0				
		Панюшкин 🎖		Wand	09.22	Обогрев от гребенок УРВ-2-5, УРВ-2-6. Технологическая схема с КИПиА	<b>I ÌÍ</b> ₹⊦	(РАСЦВ	ETMET	
		Уряві	ина	I <i>V⁄⁄</i>	N9 22	TOTALOGICAL COMMUNICATION				

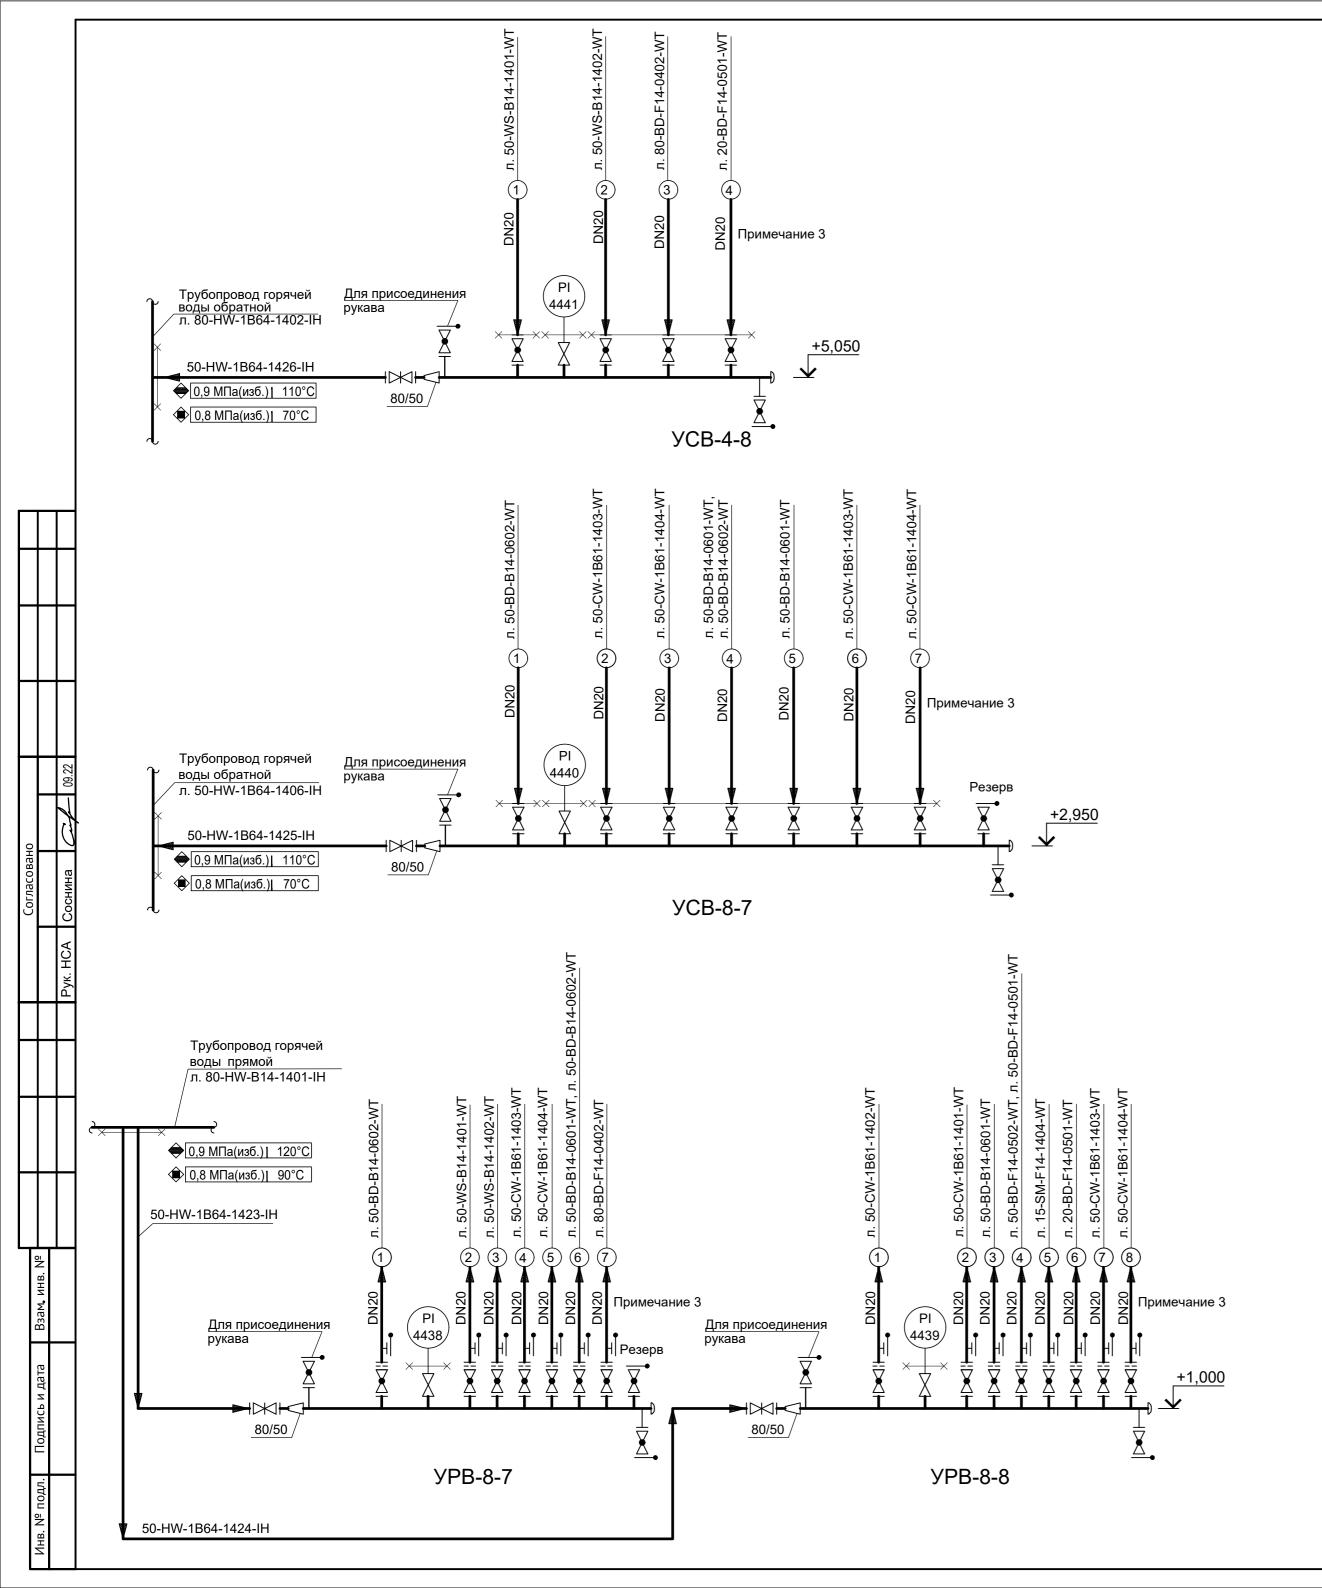

- 1. Условные обозначения см. черт. №14-361,362-ИОС7.1.2 л.3;
- 2. В верхних точках трассы трубопровода спутника предусмотреть воздушки, нижних дренажи;
- 3. Для контроля за работой системы обогрева изоляцию арматуры в узлах распределения и сбора горячей воды не предусматривать;
  - 4. Дополнительные условные обозначения

УРВ - 6-1

Порядковый номер

Количество рожков в узле распределения

Обозначение узла распределения горячей воды


УСВ - 4-1

Порядковый номер

Количество рожков в узле сбора

Обозначение узла сбора горячей воды

даннь	таппын төртөлүпө подполит расшиологине или порода то другиш организацияш и эмгдаш оос остядойя от с «прасцестию								фиоцьотиют		
						14-362-1400-ИОС7.1.2					
MeM	Коп ул	Пист	Мо пок	Поппись	Пото	ООО "TOMET" РФ, Самарская область, Ставропольский район					
Разраб.			№ док.	Лист № док. Подпись Дат Цет Иум 09.2			Стадия	Лист	Листов		
		Панюшкин Жал				" Площадка установки производства метанола".	Стадия	TINICI	TINCTOR		
Пров	ерил			09.22	Производство метанола мощностью 1600 т/сутки	П 1 11	11				
			ν		l	Дополнительный контур синтеза метанола	''	''			
ГИП Н. контр. Утв.		Чебла	аков	Hears/-	09.22	0.5	-				
		Паню	шкин	Wand	09.22	Обогрев от гребенок УРВ-8-7, УРВ-8-8. Технологическая схема с КИПиА	ñ\\\\\	(РАСЦВ	ETMET		
		Уряви	Урявина		09.22	I EXPOSIOI MACCKASI CKEMA C KALI INA					

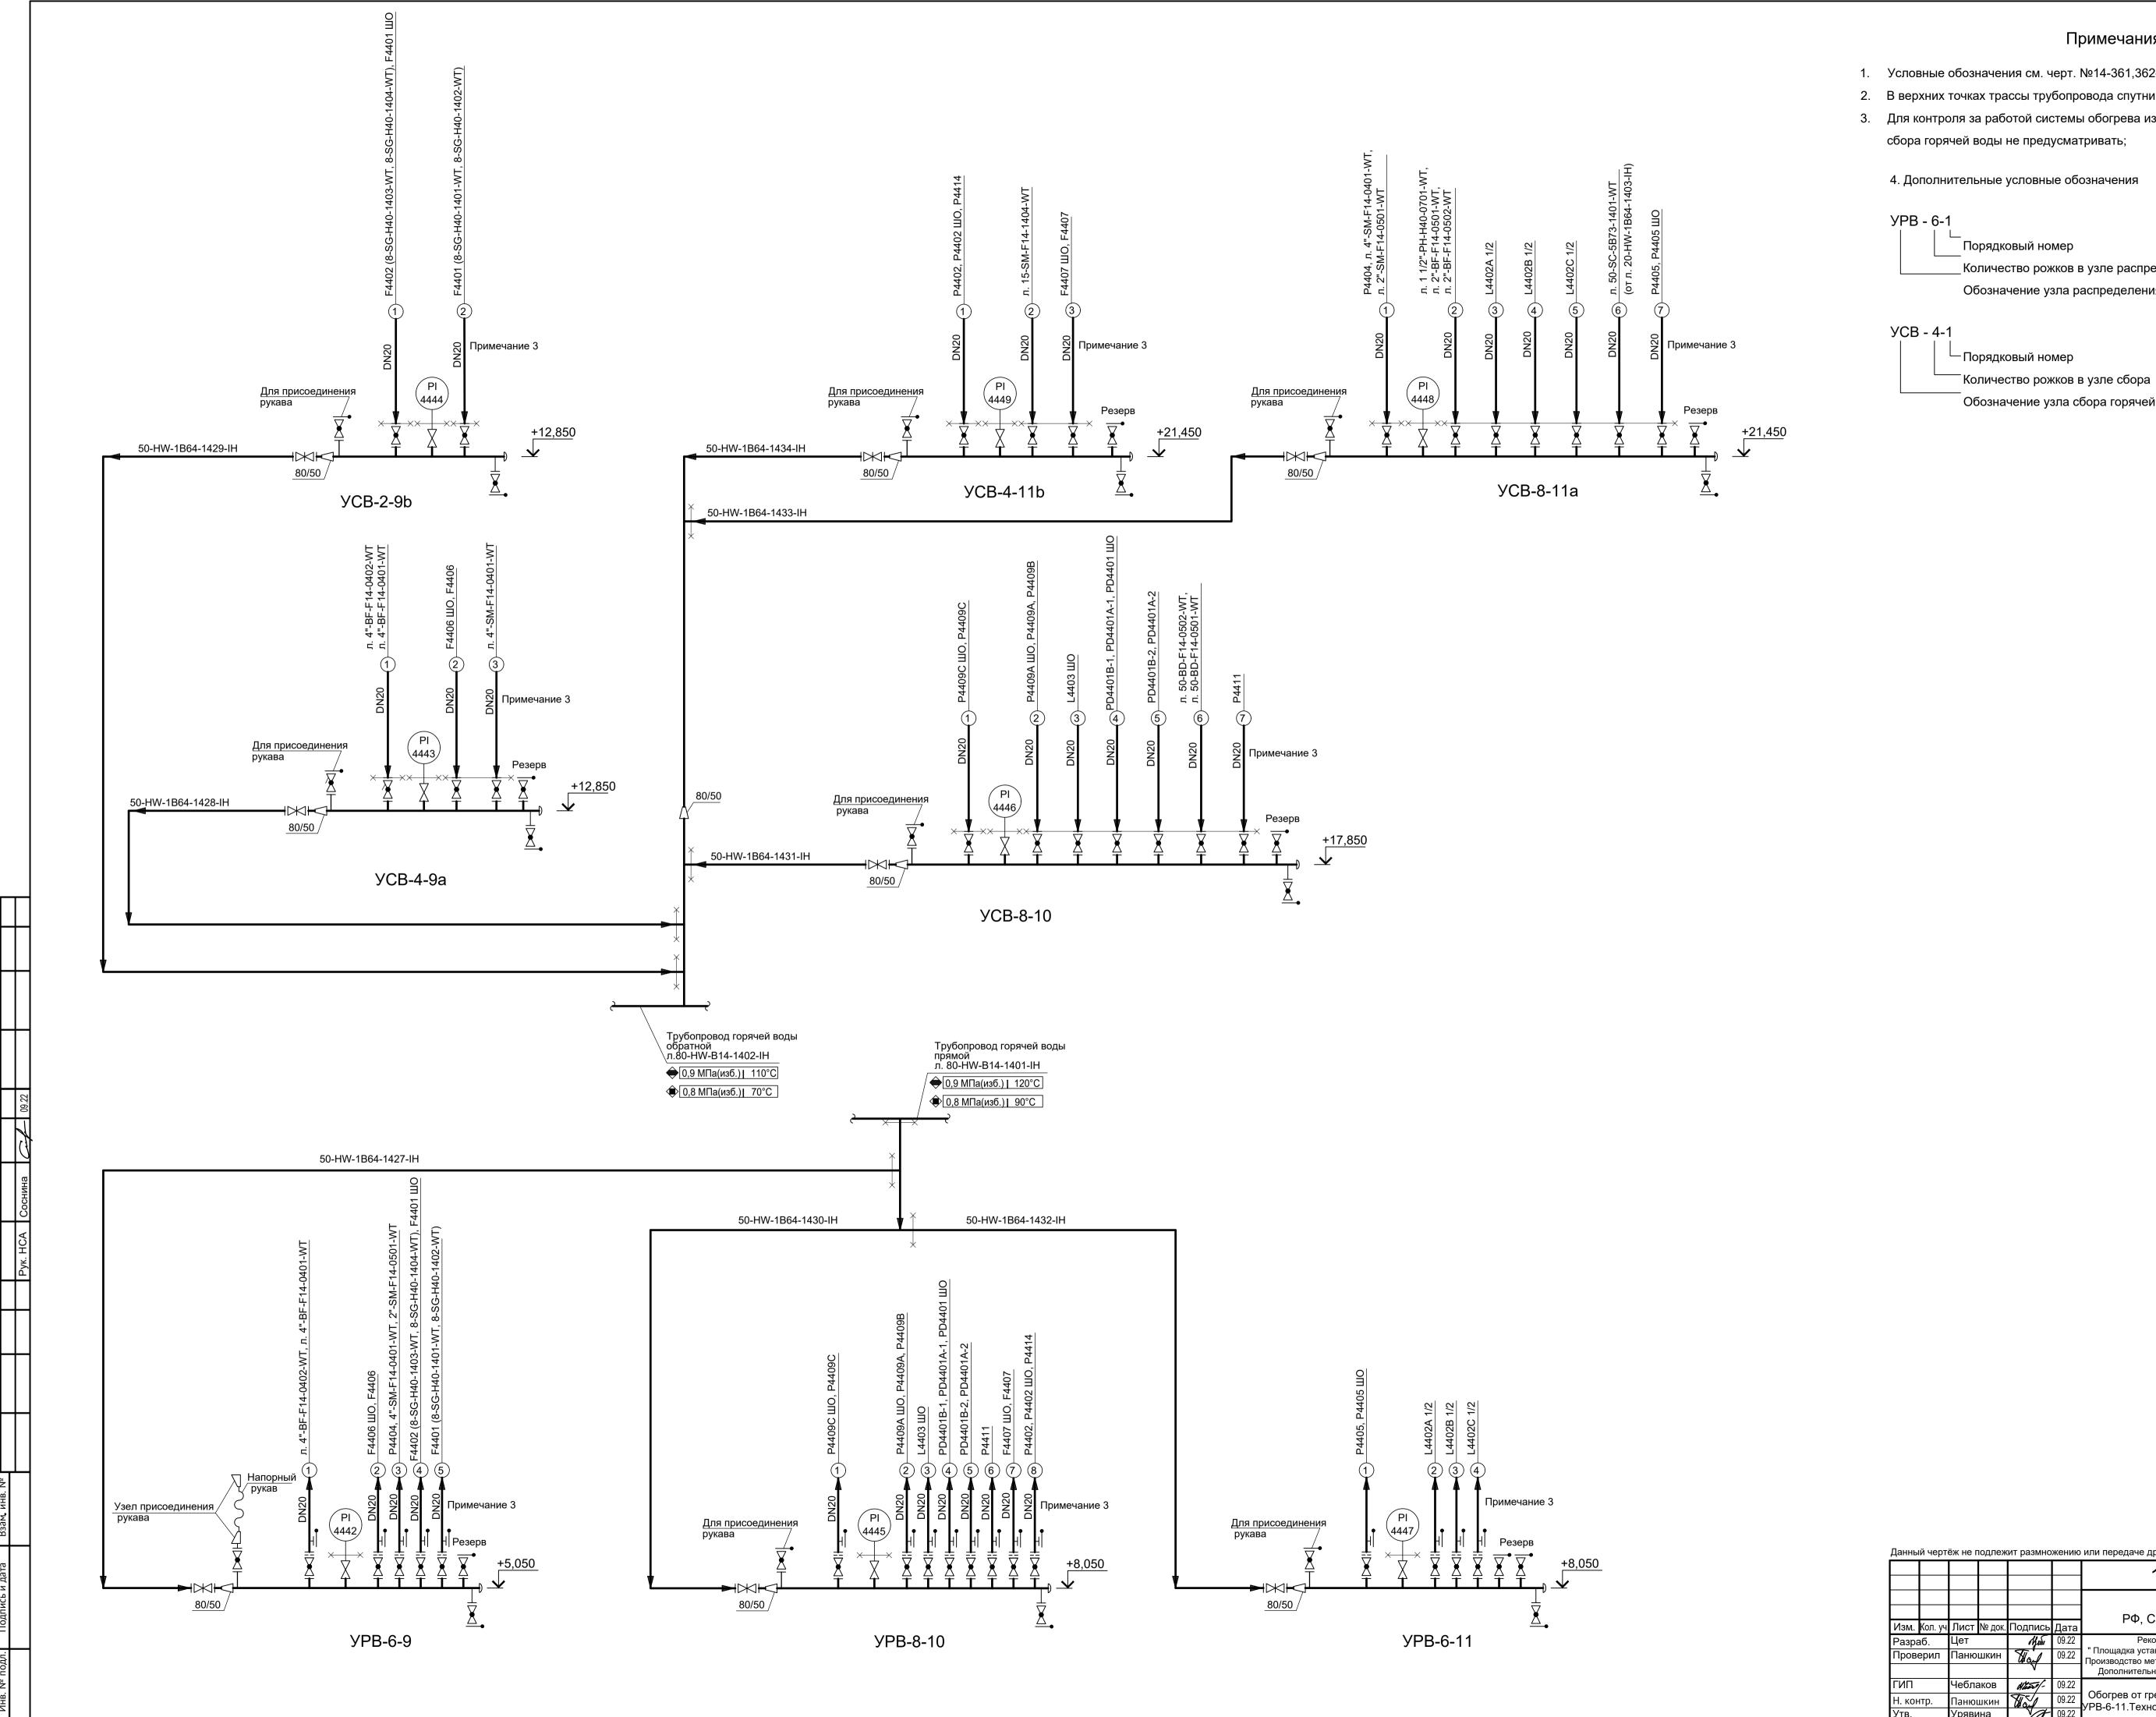

- 1. Условные обозначения см. черт. №14-361,362-ИОС7.1.2 л.3;
- 2. В верхних точках трассы трубопровода спутника предусмотреть воздушки, нижних дренажи;
- 3. Для контроля за работой системы обогрева изоляцию арматуры в узлах распределения и

4. Дополнительные условные обозначения

Порядковый номер

\_ Количество рожков в узле распределения Обозначение узла распределения горячей воды


<sup>∟</sup>Порядковый номер

Обозначение узла сбора горячей воды

Данный чертёж не подлежит размножению или передаче другим организациям и лицам без согласия ОАО «Красцветмет»

14-362-1400-ИОС7.1.2 OOO "TOMET" РФ, Самарская область, Ставропольский район роизводство метанола мощностью 1600 т/сутки Дополнительный контур синтеза метанола Обогрев от гребенок УРВ-6-9, УРВ-8-10, УРВ-6-11.Технологическая схема с КИПиА

КРАСЦВЕТМЕТ

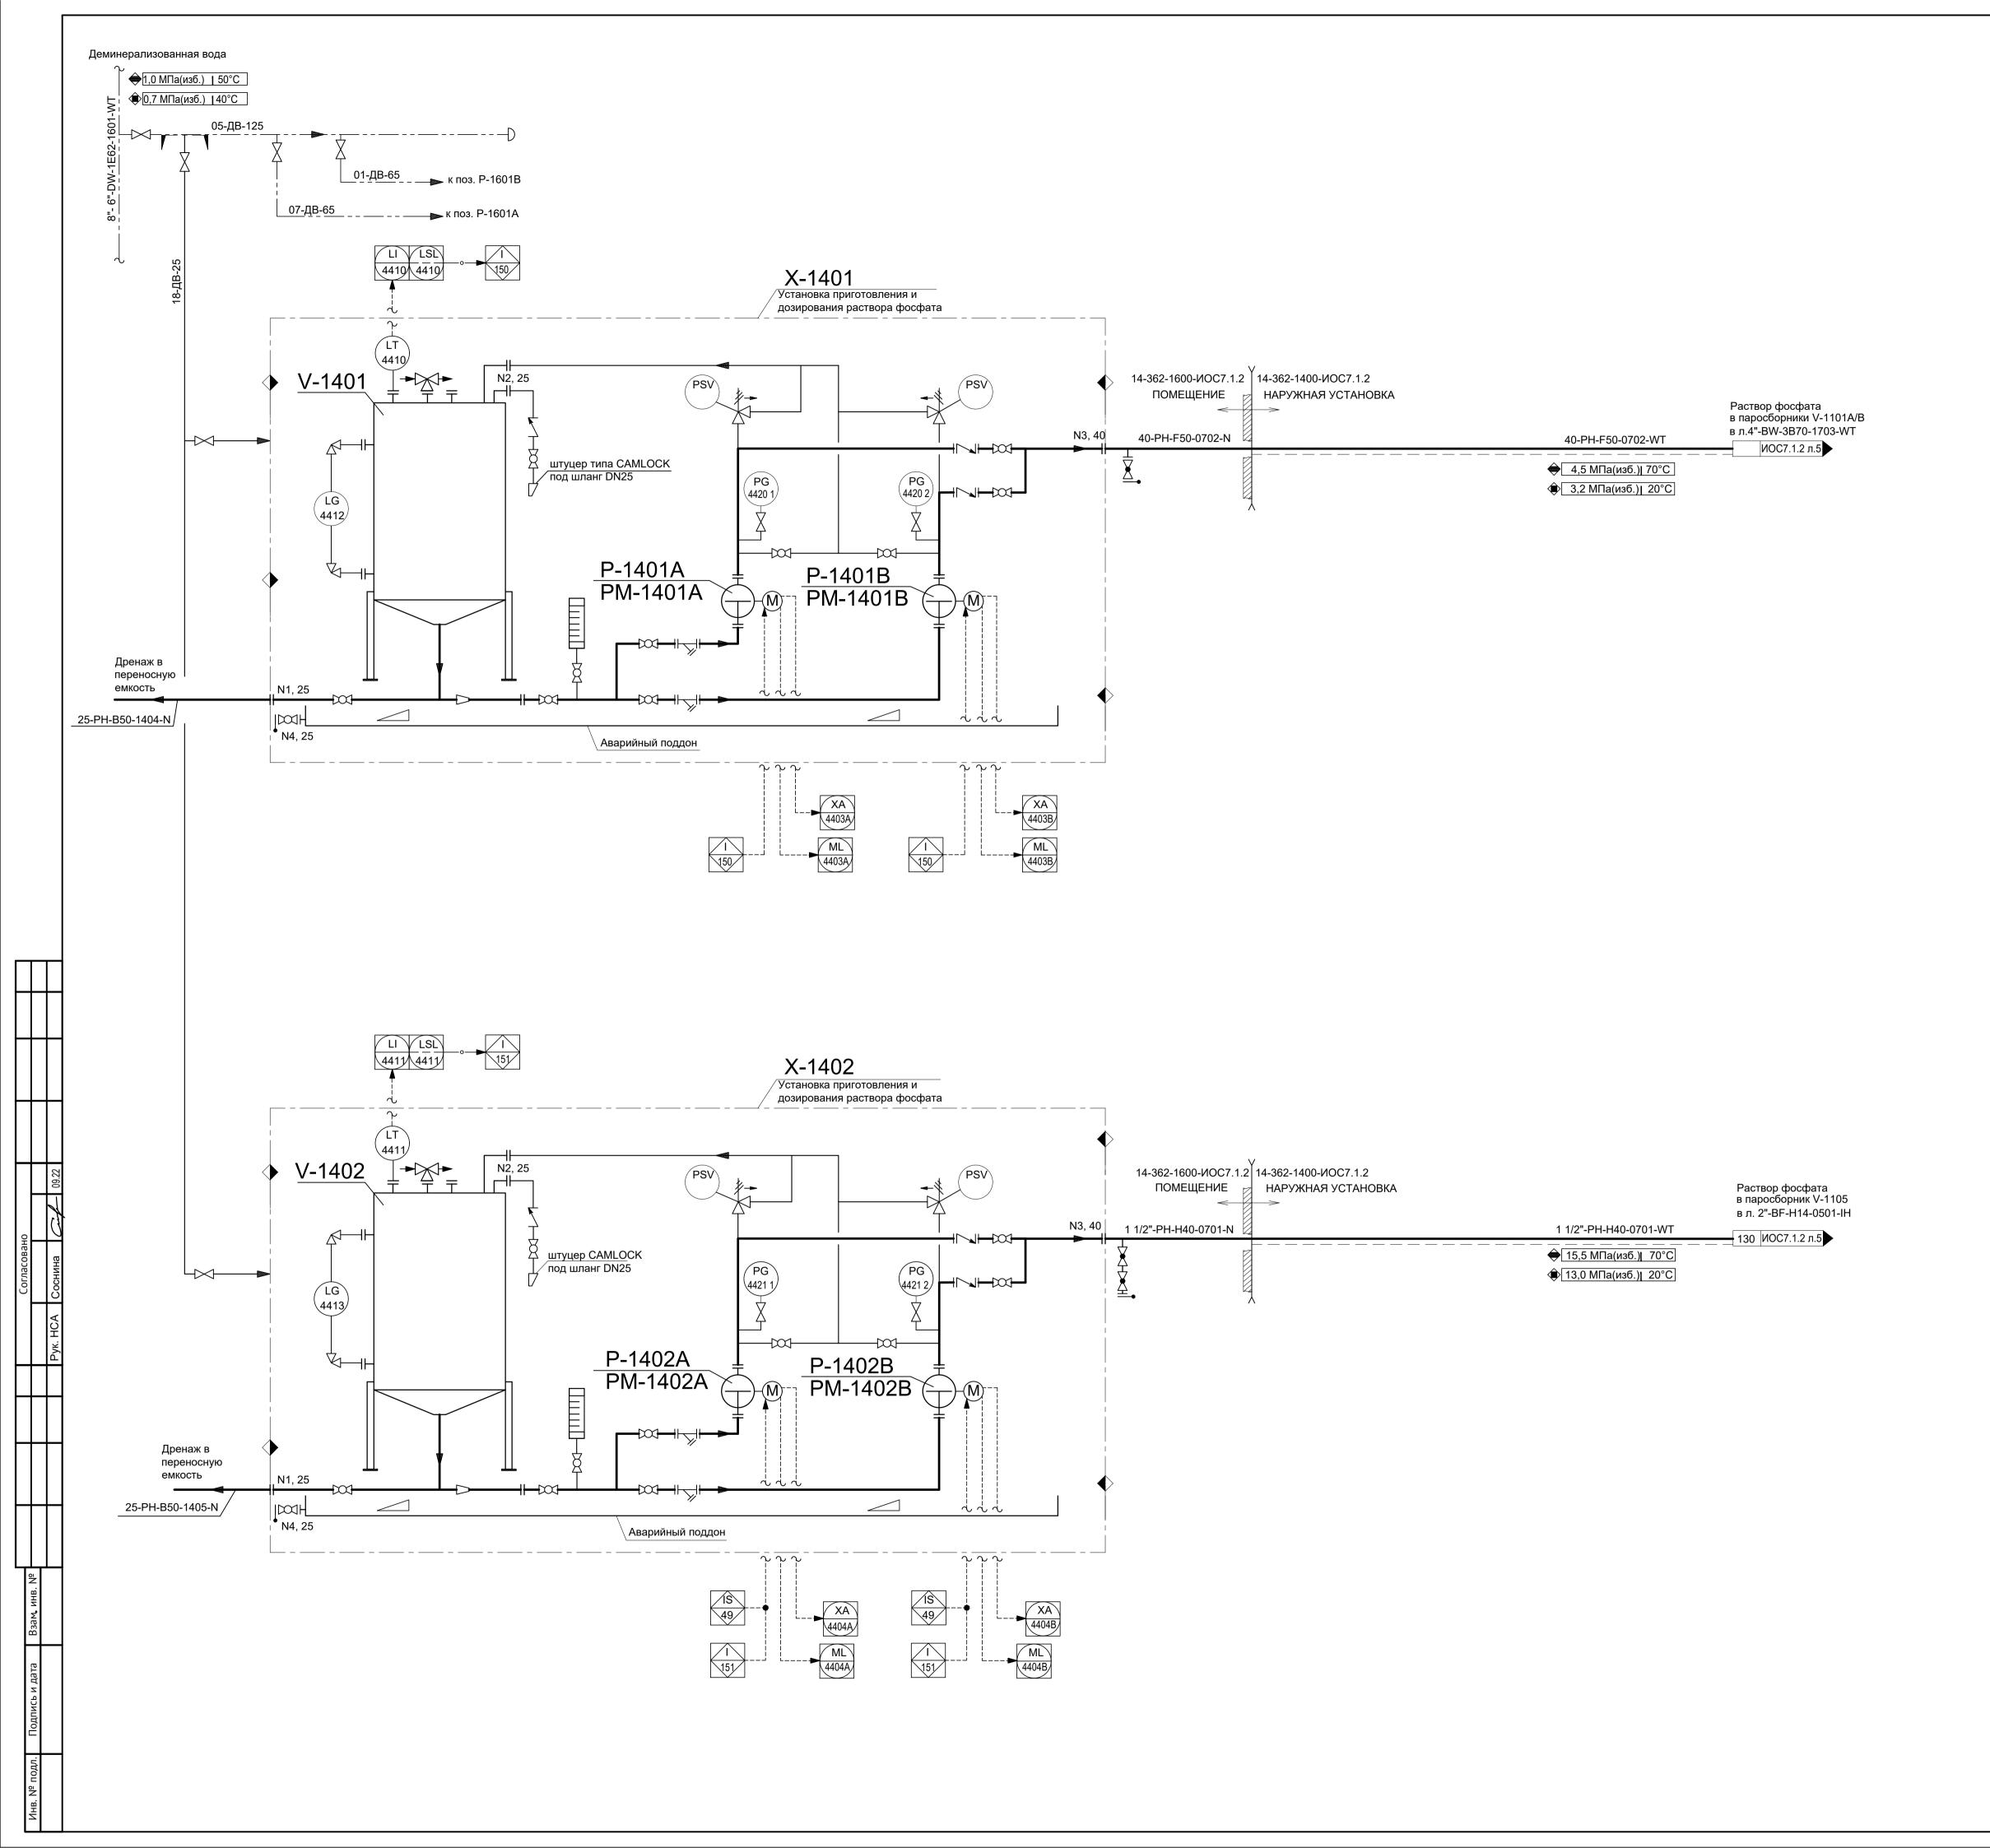


- 1. Данную схему см. совместно с черт. №14-362-1400-ИОС7.1.2 л.4,5;
- 2. Компоновку оборудования см. черт. №14-362-1600-ИОС7.1.2 л.22;
- 3. Условные обозначения см. черт. №14-361,362-ИОС7.1.2 л.3;
- 4. Номинальный диаметр технологических линий, трубопроводов и деталей трубопроводов, которые выбраны по стандартам ASME/ANSI указан м дюймах (например 8"-SG-H40-0301-IH);
- 5. Номинальный диаметр технологических линий, трубопроводов и деталей трубопроводов, которые выбраны по стандартам РФ, указан в миллиметрах (например 50-BD-F14-0401-PP);

Экспликация оборудования											
Поз.	Наименование	Кол.	Характеристика	Примечание							
	Насос-дозатор с приводом от электродвигателя	2	Q=0,28 л/ч, Рнагн.=3,2 МПа	Комплектная поставка							
	Насос-дозатор с приводом от электродвигателя	2	Q=0,28 л/ч, Рнагн.=13,0 МПа	Комплектная поставка							
V-1401	Емкость для хранения и дозиро- вания раствора	1	V=0,5м³	Комплектная поставка							
V-1402	Емкость для хранения и дозиро- вания раствора	1	V=0,5 <sub>M</sub> ³	Комплектная поставка							

						14-362-1600-ИОС7.1.2				
						ООО "TOMET" РФ, Самарская область, Ставропольский район			ийон	
Изм.	Кол. уч.	Лист	№ док.	Подпись	Дата					
Разра	Разраб.			See	09.22	Реконструкция объекта	Стадия	Лист	Листов	
Пров	ерил	Панюшкин		Want	09.22	" Площадка установки производства метанола". Производство метанола мощностью 1600 т/сутки.	П	12		
				٧		Главная эстакада. Станция дозирования фосфатов.	''	13		
ГИП	гип ч		аков	HESTO/-	09.22					
Н. контр. Утв.		Панюі	Панюшкин <b>Тай</b> Ирявина		09.22	Станция дозирования фосфатов. Технологическая схема с КИПиА	КРАСЦВЕТМЕТ			
		Уряви			09.22	I EXHOLIOI VINECKAN CXEMA C KVII IVIA				

Формат А1

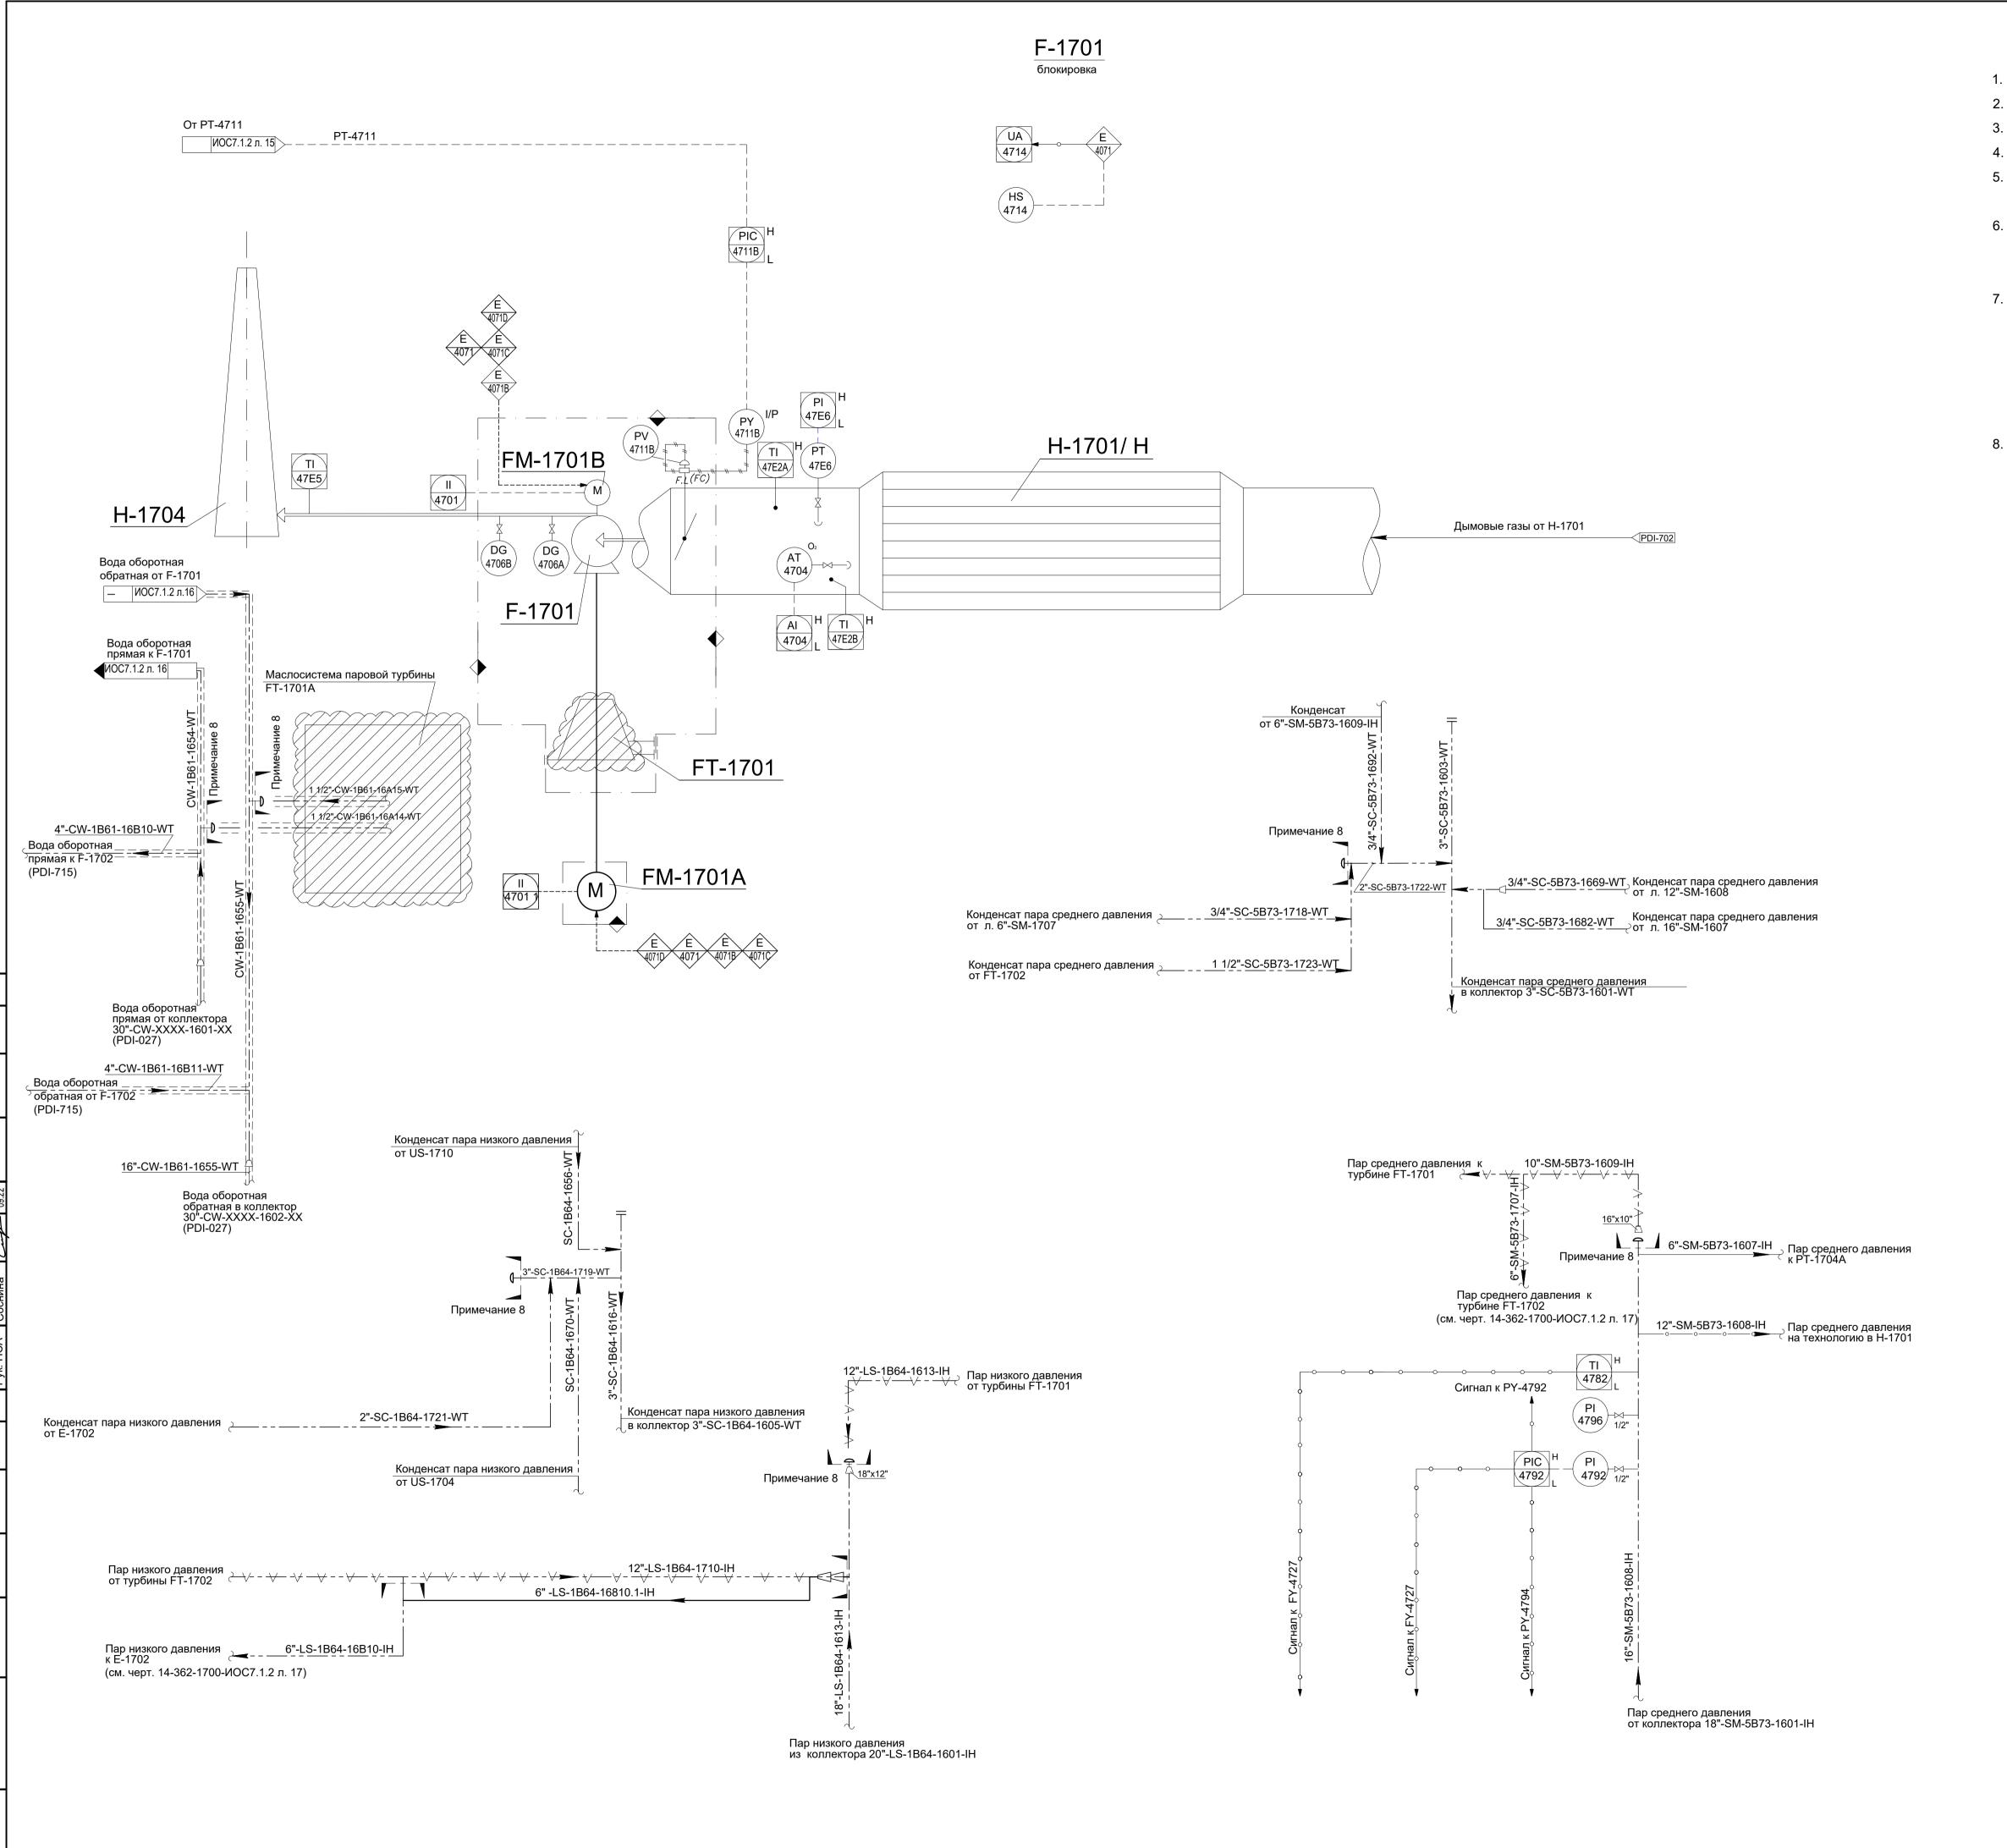

- 1. Данную схему см. совместно с черт. №14-362-1700-ИОС7.1.2 л.15,16,17;
- 2. Компоновку оборудования см. черт. №14-362-1700-ИОС7.1.2 л.23;
- 3. Условные обозначения см. черт. №14-361,362-ИОС7.1.2 л.3;
- 4. Существующие трубопроводы и контуры КИПиА показаны условно тонкими линиями;
- 5. Номинальный диаметр технологических линий, трубопроводов и деталей трубопроводов, которые выбраны по стандартам ASME/ANSI указан м дюймах (например 8"-SG-H40-0301-IH);
- 6. Данной схемой предусматривается замена турбины FT-1701 дымососа F-1701 с установкой резервного электродвигателя FM-1701A. В работе находится один электродвигатель ( FM-1701B или FM-1701A);
- 7. При замене турбины дымососа FT-1701 на электродвигатель, существующий электродвигатель FM-1701В и новый FM-1701А устанавливаются на одном валу зеркально друг к другу. Электродвигатель FM-1701В имеет одно направление вращения, электродвигатель FM-1701А имеет возможность разнонаправленного вращения. При подключении электродвигателей требуется обеспечить направление вращения нового и существующего электродвигателей согласно направлению вращения вала дымососа;
- 8. В связи с заменой паровой турбины FT-1701 на резервный электродвигатель FM-1701A, на трубопроводах с рабочими средами, предназначенными для работы турбины, устанавливаются заглушки.

#### Дополнительные условные обозначения

демонтируемое оборудование

√ √ - √ √ - √ √ - √ → Демонтируемые существующие линии


	Экспликация оборудования												
Поз.	Наименование	Кол.	Характеристика	Примечание									
H-1701/H	Подогреватель воздуха	1	Q=23,74Гкал/ч; F=9352 м²	Существующий									
H-1704	Дымовая труба печи риформинга	1	Dнар= 4020мм; H= 40200 мм	Существующий									
F-1701	Дымосос	1	Qmax=450000нм³/ч	Существующий									
FM-1701B	Электродвигатель дымососа	1	N=1160 кВт	Существующий									
FM-1701A	Электродвигатель дымососа	1	N=1160 кВт										
FT-1701	Паровая турбина дымососа F-1701	1	Nнорм=1030кВт; Gmax. пара=35414 кг/ч	Демонтируется									

Данный чертёж не подлежит размножению или передаче другим организациям и лицам без согласия ОАО «Красцветмет» 14-362-1700-ИОС7.1.2

OOO "TOMET" РФ, Самарская область, Ставропольский район Изм. Кол. уч Лист № док. Подпись Стадия Лист Листов Разраб. ощадка установки производства метанола" Проверил Іанюшкин оизводство метанола мощностью 1600 т/сутки. Конверсия природного газа. Чеблаков HEER! Замена турбины дымососа поз. FT-1701 на электродвигатель поз. FM-1701A.

KPACUBETMET


Технологическая схема с КИПиА

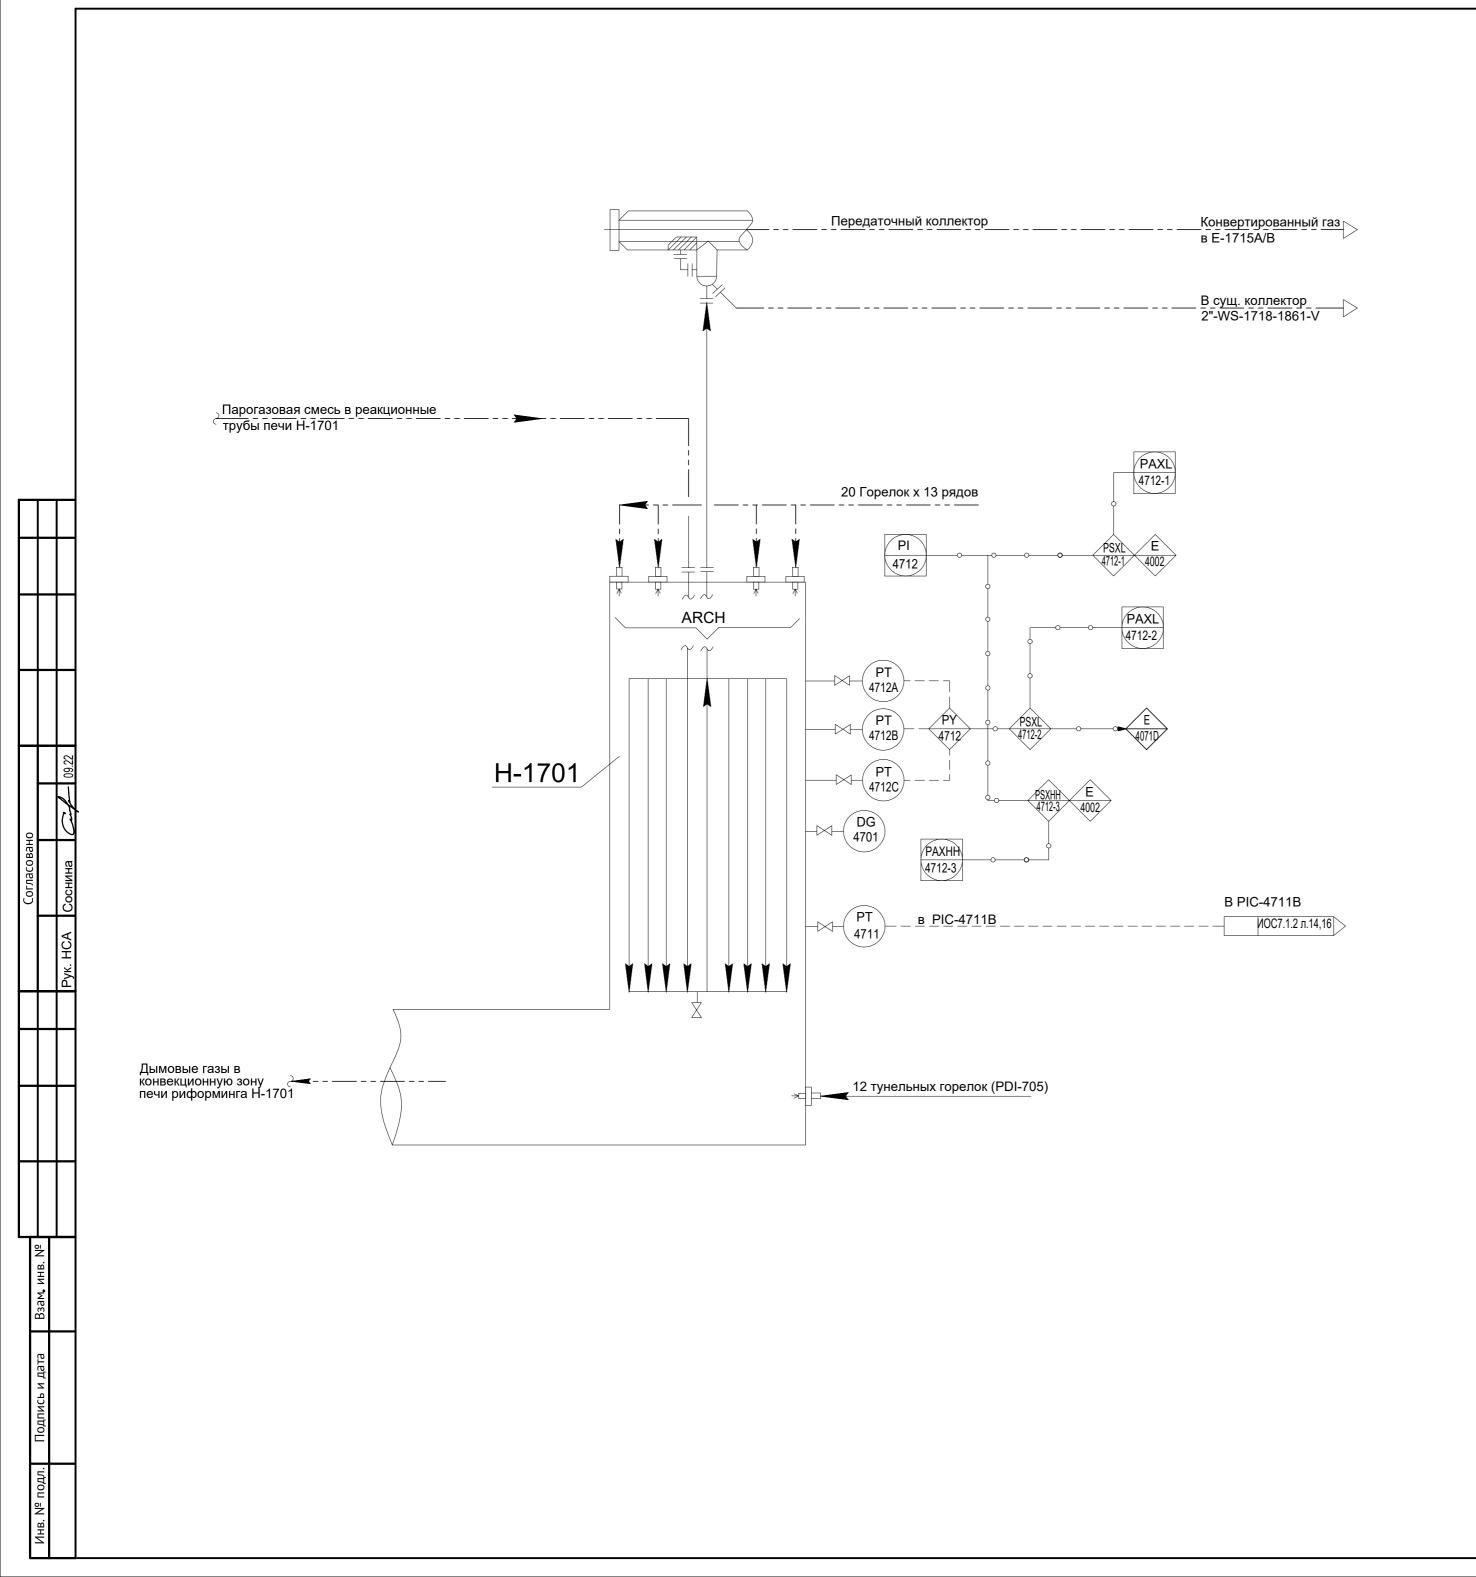

- 1. Данную схему см. совместно с черт. №14-362-1700-ИОС7.1.2 л.14;
- 2. Компоновку оборудования см. черт. №14-362-1700-ИОС7.1.2 л.23;
- Условные обозначения см. черт. №14-361,362-ИОС7.1.2 л.3;
- 4. Существующие трубопроводы и контуры КИПиА показаны условно тонкими линиями;

	Экспликация оборудования											
Поз.	Наименование	Кол.	Характеристика	Примечание								
H-1701	Трубчатая печь конверсии метана	1	Q=130,1 Гкал/ч	Существующая								

							14-362-1700-ИОС7.1.2					
Из	M.	Кол. уч.	Лист	№ док.	Подпись	Дата	ООО "TOMET" РФ, Самарская область, Ставропольский район					
Pa		_	Цет		Mein	09.22	Реконструкция объекта		Лист	Листов		
Пр	ОВ	ерил	Паню	ШКИН	Thank	09.22	" Площадка установки производства метанола". Производство метанола мощностью 1600 т/сутки. Конверсия природного газа.	П	15			
ГИ	Н. контр. Па		Чеблаков <i>Шаб-</i> Панюшкин <b>Ш</b> оф Урявина		Weste/- 09.22		Модернизация узла контроля давления	<b>~</b> ~				
_					09.22 09.22	дымового газа в радианной зоне печи поз. Н-1701.Технологическая схема с КИПиА	КРАСЦВЕТМЕТ					

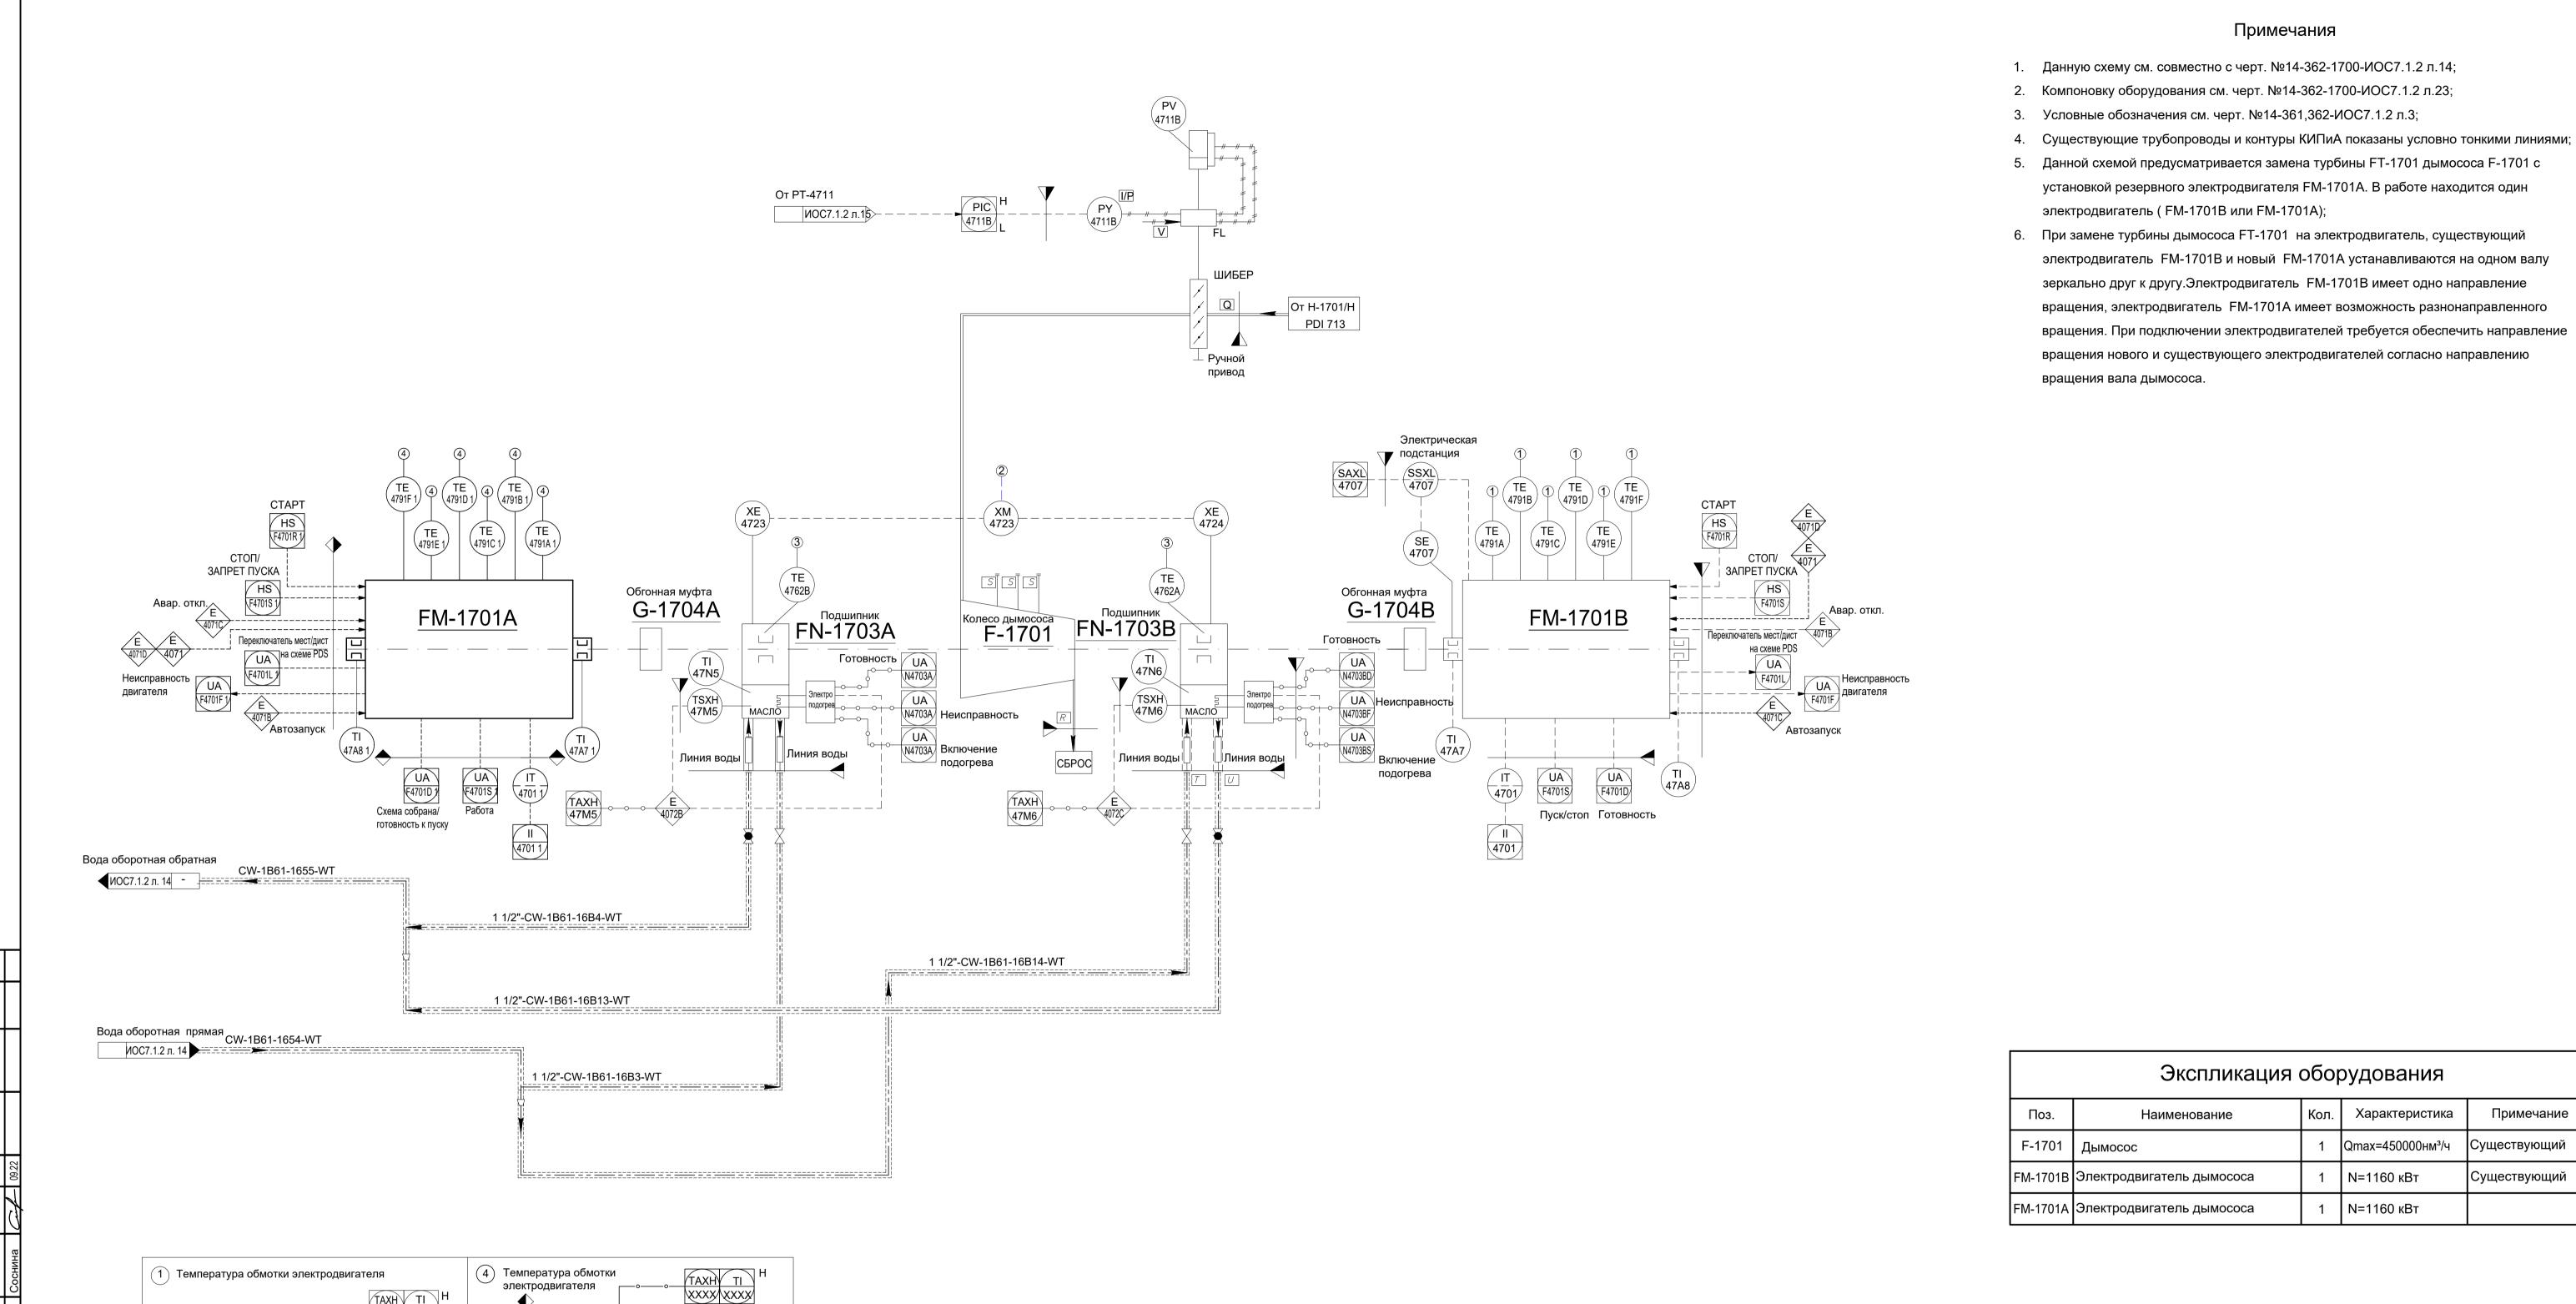

XXXX XXXX

4723

4725

(3) Температура подшипника

(2) Контроль вибрации машины и подшипников

TE

4723

4725

#### Экспликация оборудования Характеристика Примечание Наименование F-1701 Дымосос Qmax=450000нм³/ч Существующий FM-1701В Электродвигатель дымососа N=1160 кВт Существующий FM-1701A Электродвигатель дымососа N=1160 кВт

Примечания

установкой резервного электродвигателя FM-1701A. В работе находится один

электродвигатель FM-1701В и новый FM-1701А устанавливаются на одном валу

вращения, электродвигатель FM-1701A имеет возможность разнонаправленного

вращения. При подключении электродвигателей требуется обеспечить направление

зеркально друг к другу.Электродвигатель FM-1701В имеет одно направление


вращения нового и существующего электродвигателей согласно направлению


электродвигатель ( FM-1701В или FM-1701А);


вращения вала дымососа.

Данный чертёж не подлежит размножению или передаче другим организациям и лицам без согласия ОАО «Красцветмет»

						14-362-1700-ИОС7.1.2						
Изм.	Кол. уч	Лист	№ док.	Подпись	Лата	ООО "TOMET" РФ, Самарская область, Ставропольский район						
Разра		Цет		New	09.22	Реконструкция объекта	Стадия	Лист	Листов			
Пров	ерил Панюшкин		шкин	Want	09.22	" Площадка установки производства метанола". Производство метанола мощностью 1600 т/сутки. Конверсия природного газа.	П	16				
Н. контр. Панюшкин		News-	09.22		-							
		р. Панюшкин Жай		Way	09.22	Схема дымососа поз. F-1701. Технологическая схема с КИПиА	КРАСЦВЕТМЕТ					
\/ <del>-</del>		N/nani	4110	· 1/2/	00 00							

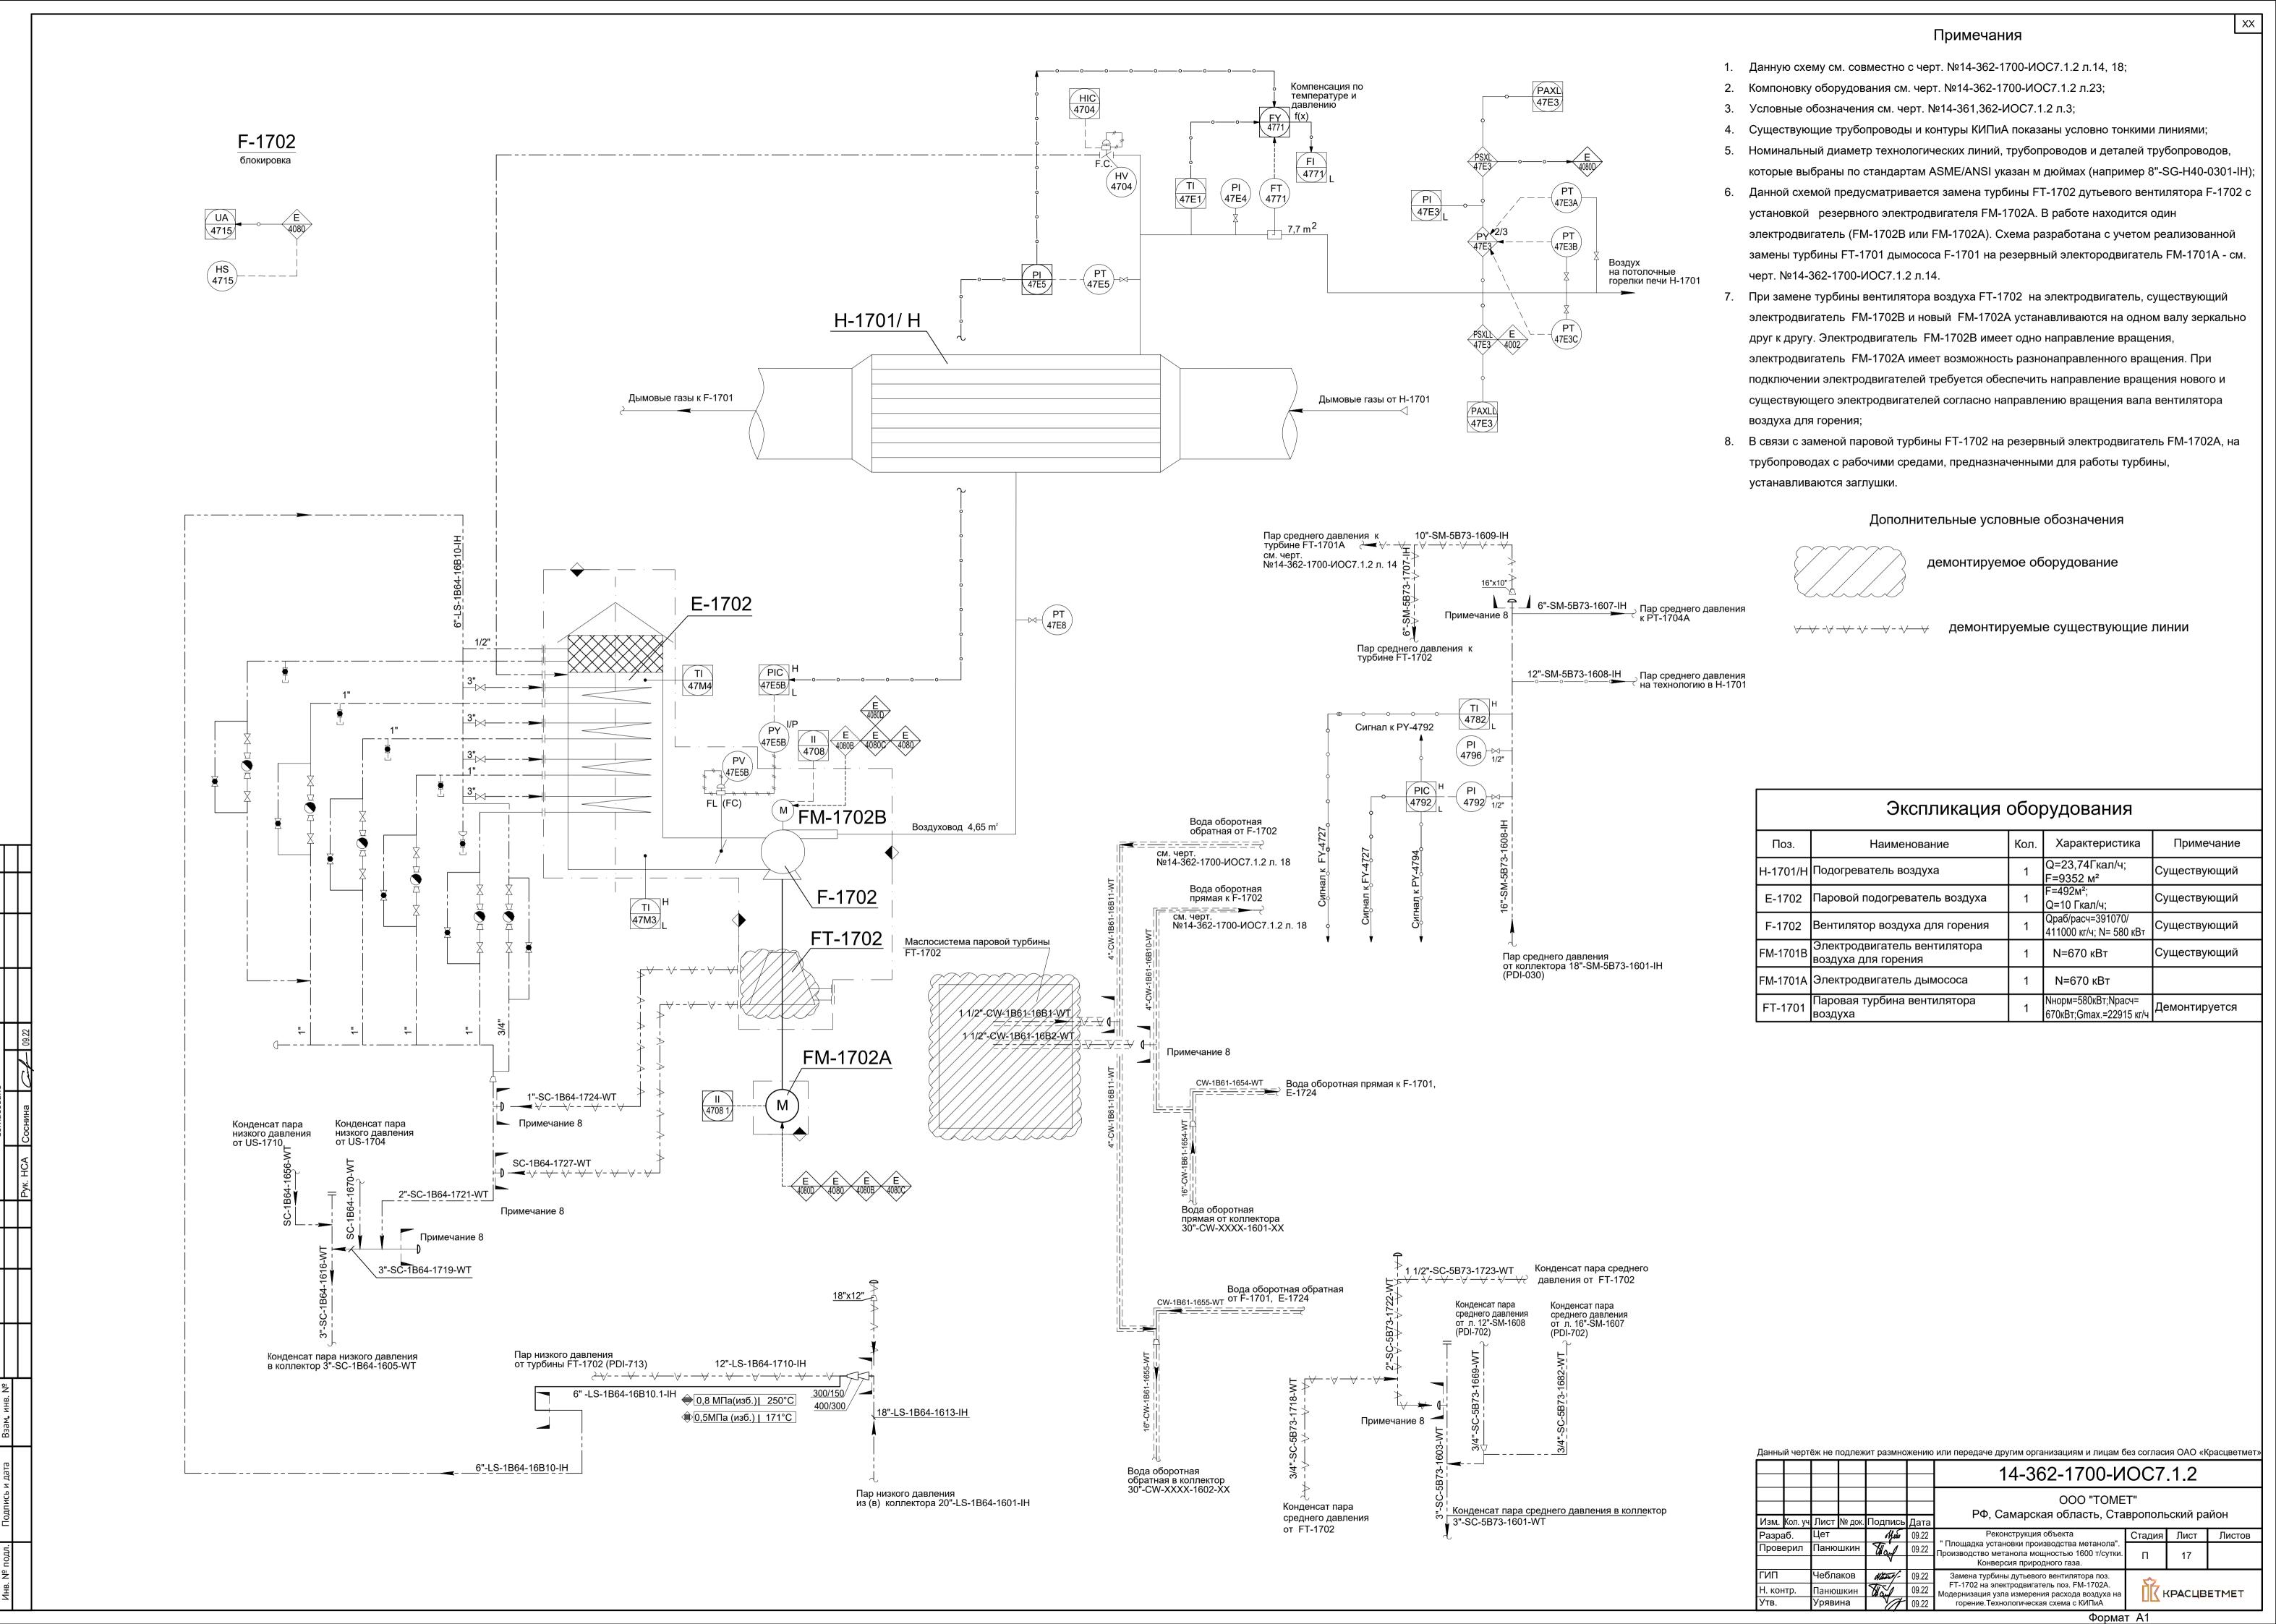

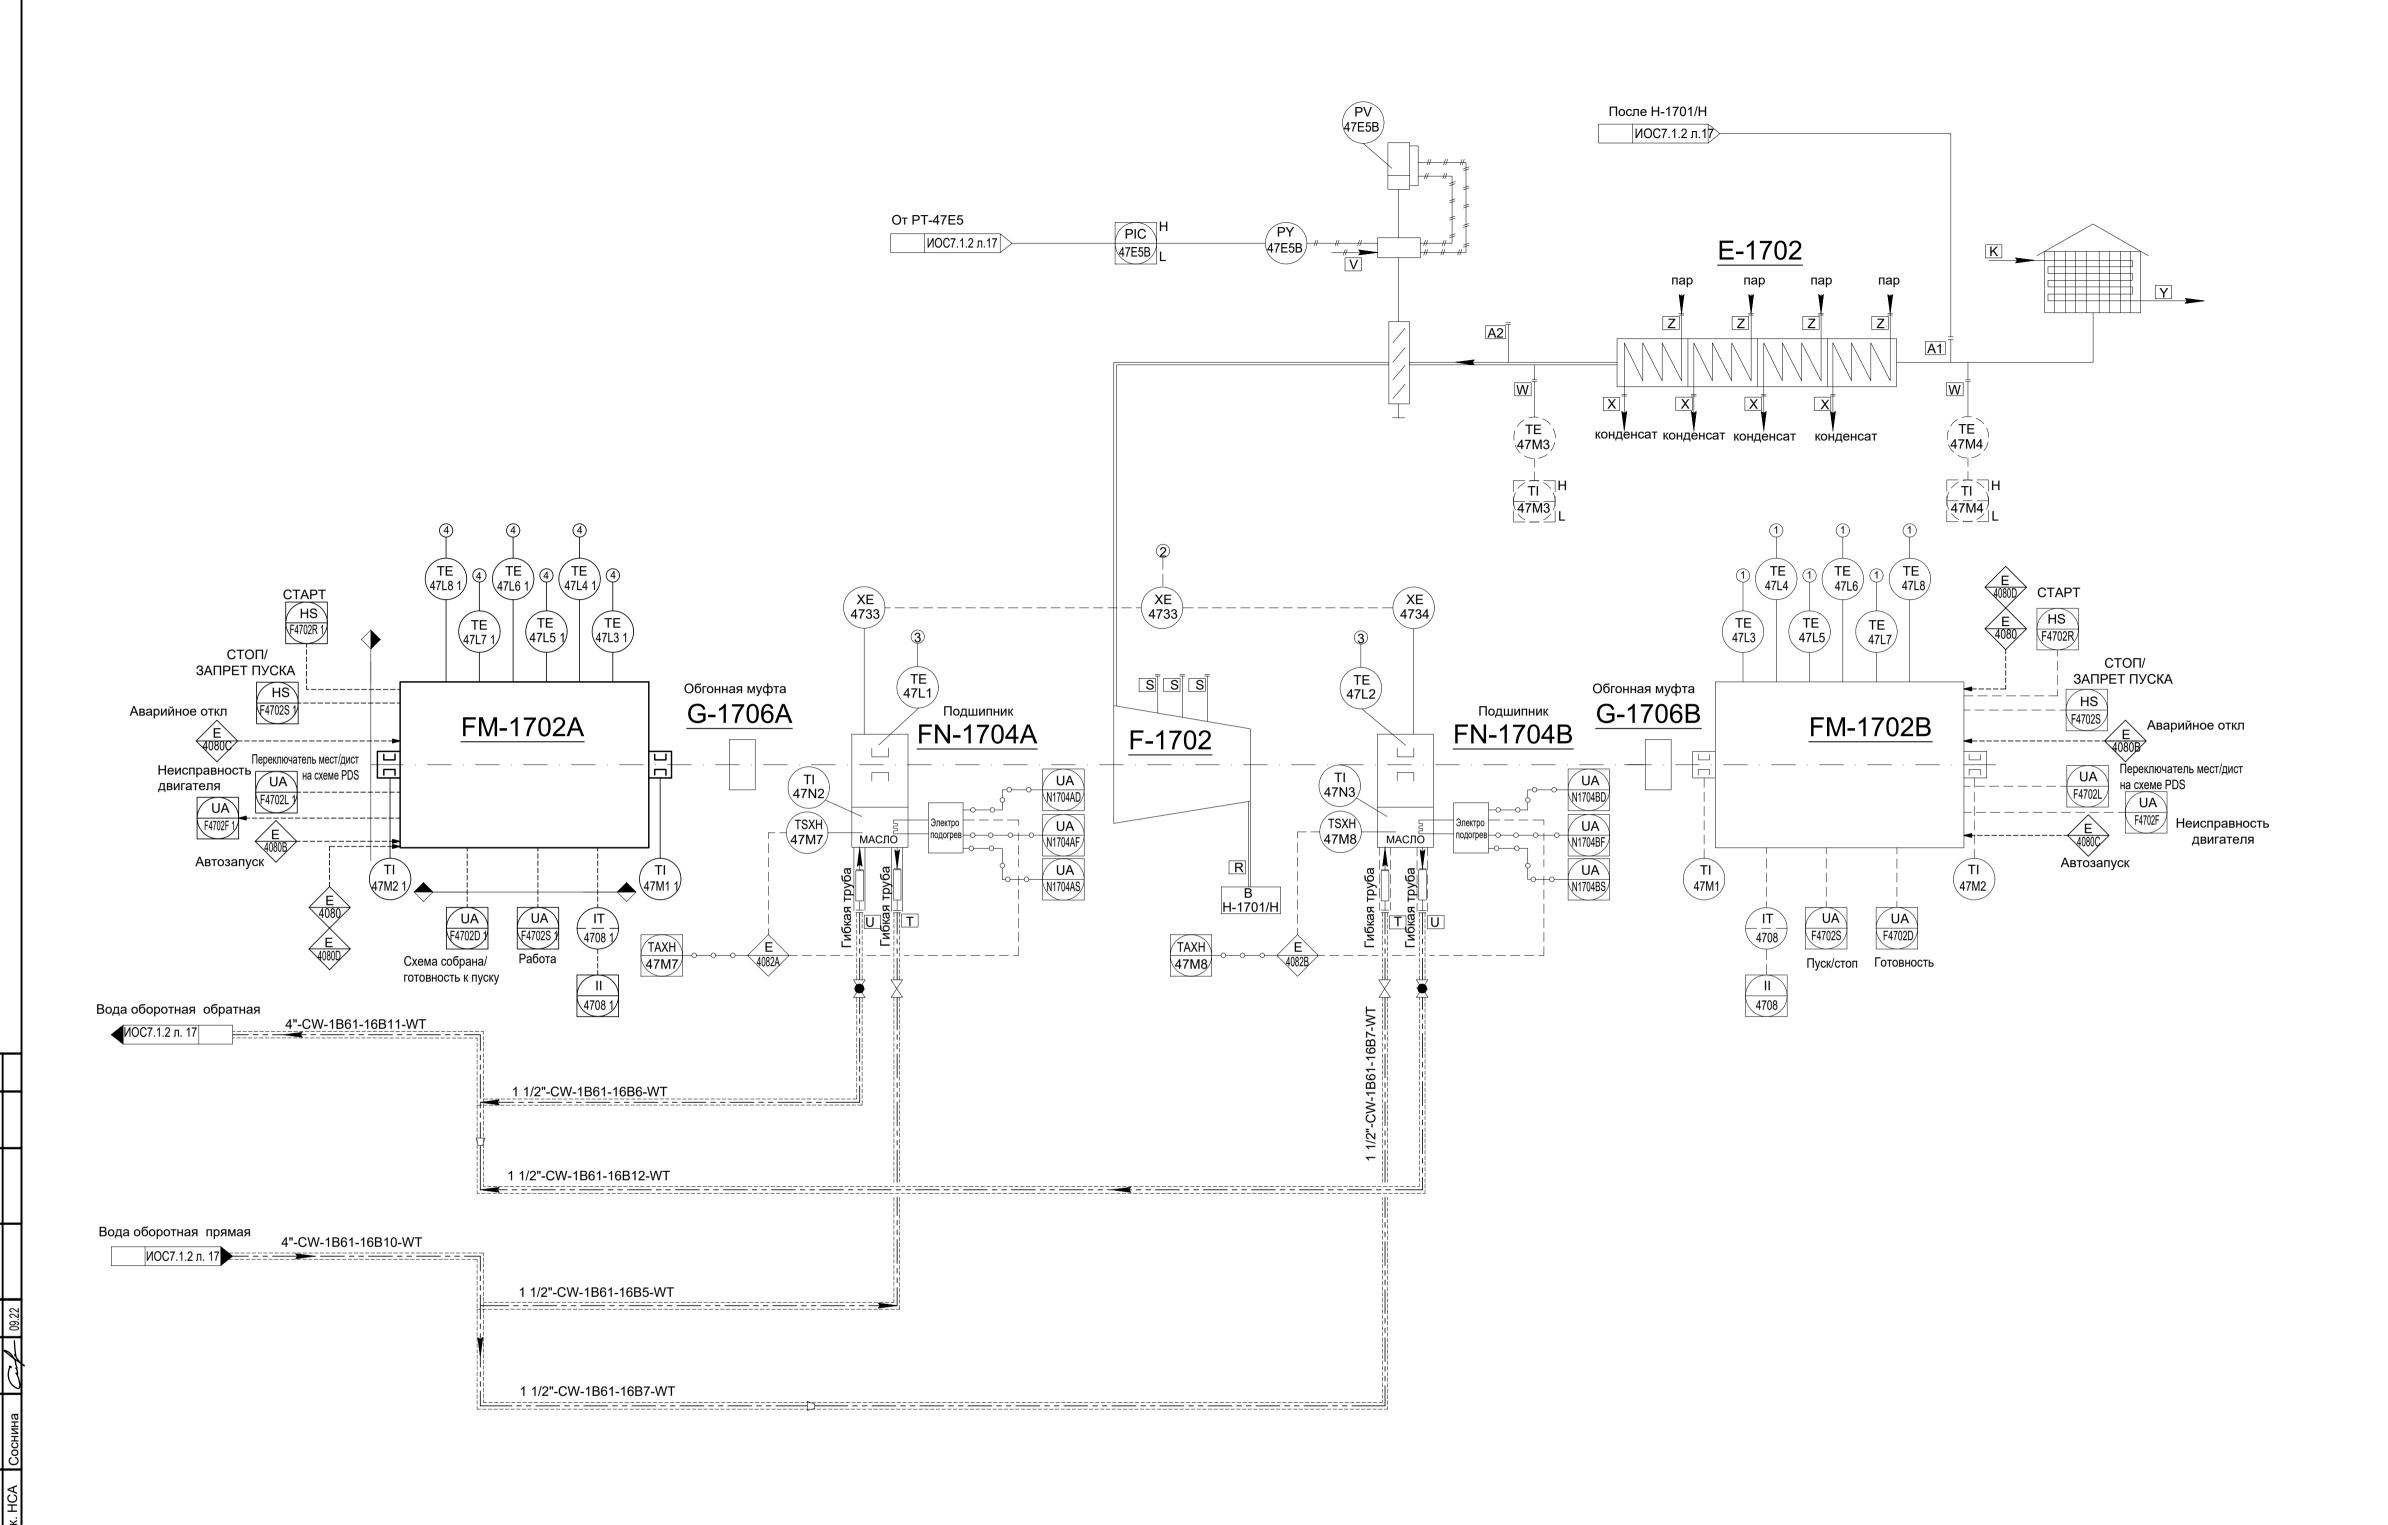


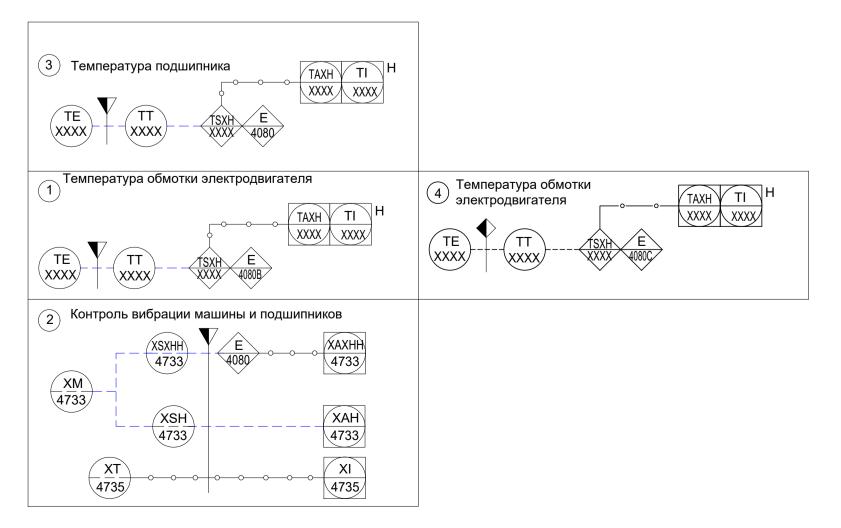

- 1. Данную схему см. совместно с черт. №14-362-1700-ИОС7.1.2 л.17;
- 2. Компоновку оборудования см. черт. №14-362-1700-ИОС7.1.2 л.23;
- 3. Условные обозначения см. черт. №14-361,362-ИОС7.1.2 л.3;
- 4. Существующие трубопроводы и контуры КИПиА показаны условно тонкими линиями;
- 5. Данной схемой предусматривается замена турбины FT-1702 дутьевого вентилятора F-1702 с установкой резервного электродвигателя FM-1702A. В работе находится один электродвигатель ( FM-1702B или FM-1702A);
- 6. При замене турбины вентилятора воздуха FT-1702 на электродвигатель, существующий электродвигатель FM-17021В и новый FM-1702А устанавливаются на одном валу зеркально друг к другу. Электродвигатель FM-1702В имеет одно направление вращения, электродвигатель FM-1702А имеет возможность разнонаправленного вращения. При подключении электродвигателей требуется обеспечить направление вращения нового и существующего электродвигателей согласно направлению вращения вала вентилятора воздуха для горения.

	Экспликация оборудования												
Поз.	Наименование	Кол.	Характеристика	Примечание									
F-1702	Вентилятор воздуха для горения	1	Qраб/расч=391070/ 411000 кг/ч; N=580 кВт	Существующий									
M-1702B	Электродвигатель вентилятора воздуха для горения	1	N=670 кВт	Существующий									
ハニイノロンムコ	Электродвигатель вентилятора воздуха для горения	1	N=670 кВт										


				14-302-1700-11007.1.2						
Изм. Кол. уч	Лист № Д	док. Подпись	Дата	ООО "TOMET" РФ, Самарская область, Ставропольский район						
Разраб.	Цет	Mein	09.22							
Проверил	Панюшкі	1H Way	09.22	" Площадка установки производства метанола". Производство метанола мощностью 1600 т/сутки. Конверсия природного газа.	П	18				
ГИП	Чеблако	3 News-	09.22							
Н. контр. Панюшкин		Ur Com	09.22	Схема дутьевого вентилятора F-1702 Технологическая схема с КИПиА	КРАСЦВЕТМЕТ					
VTD	Vравица	1 VX	TO T							

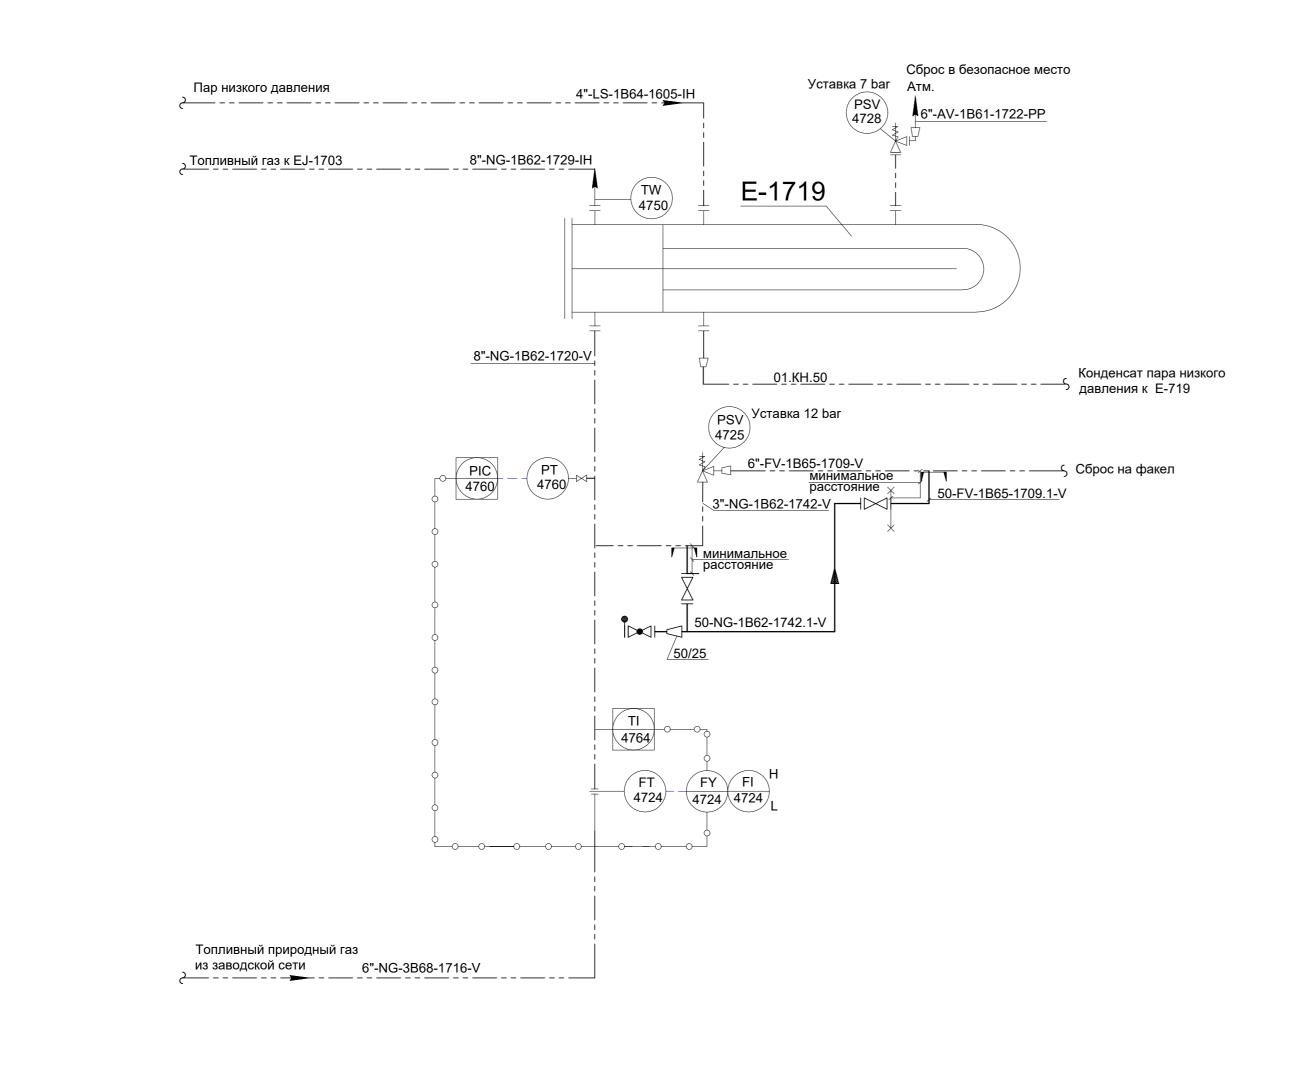


- 1. Компоновку оборудования см. черт. №14-362-1700-ИОС7.1.2 л.23;
- 2. Условные обозначения см. черт. №14-361,362-ИОС7.1.2 л.3;
- 3. Существующие трубопроводы и контуры КИПиА показаны условно тонкими линиями;

Экспликация оборудования											
Поз.	Наименование	Кол.	Характеристика	Примечание							
Е-1719 Г	Подогреватель природного газа	1	F=59,9м² D <sub>вн.</sub> =610 мм; L <sub>тр.</sub> =3050 мм;	Существующий							

						14-362-1700-ИОС7.1.2						
						ООО "TOMET" РФ, Самарская область, Ставропольский район						
Изм.	Кол. уч	Лист	№ док.	Подпись	Дата	т Ф, Фамарская область, отавропольский райоп						
Разра	аб.	Цет		<b>19.22</b> 09.22		Реконструкция объекта	Стадия	Лист	Листов			
Пров	оверил Панюшкин		Танюшкин 🧏		Танюшкин 🏽 🌠 📶		09.22	" Площадка установки производства метанола". Производство метанола мощностью 1600 т/сутки.	П	19		
				٧		Конверсия природного газа.	11	19				
ГИП Чеблаков 🚜		Westel-	09.22	Монтаж линии сброса топливного газа	КРАСЦВЕТМЕТ							
Н. контр. Панюшкин		Панюшкин Жай 09.22		09.22					на факел.			
Утв. Урявина <b>7</b> 09.22		09.22	Технологическая схема с КИПиА									

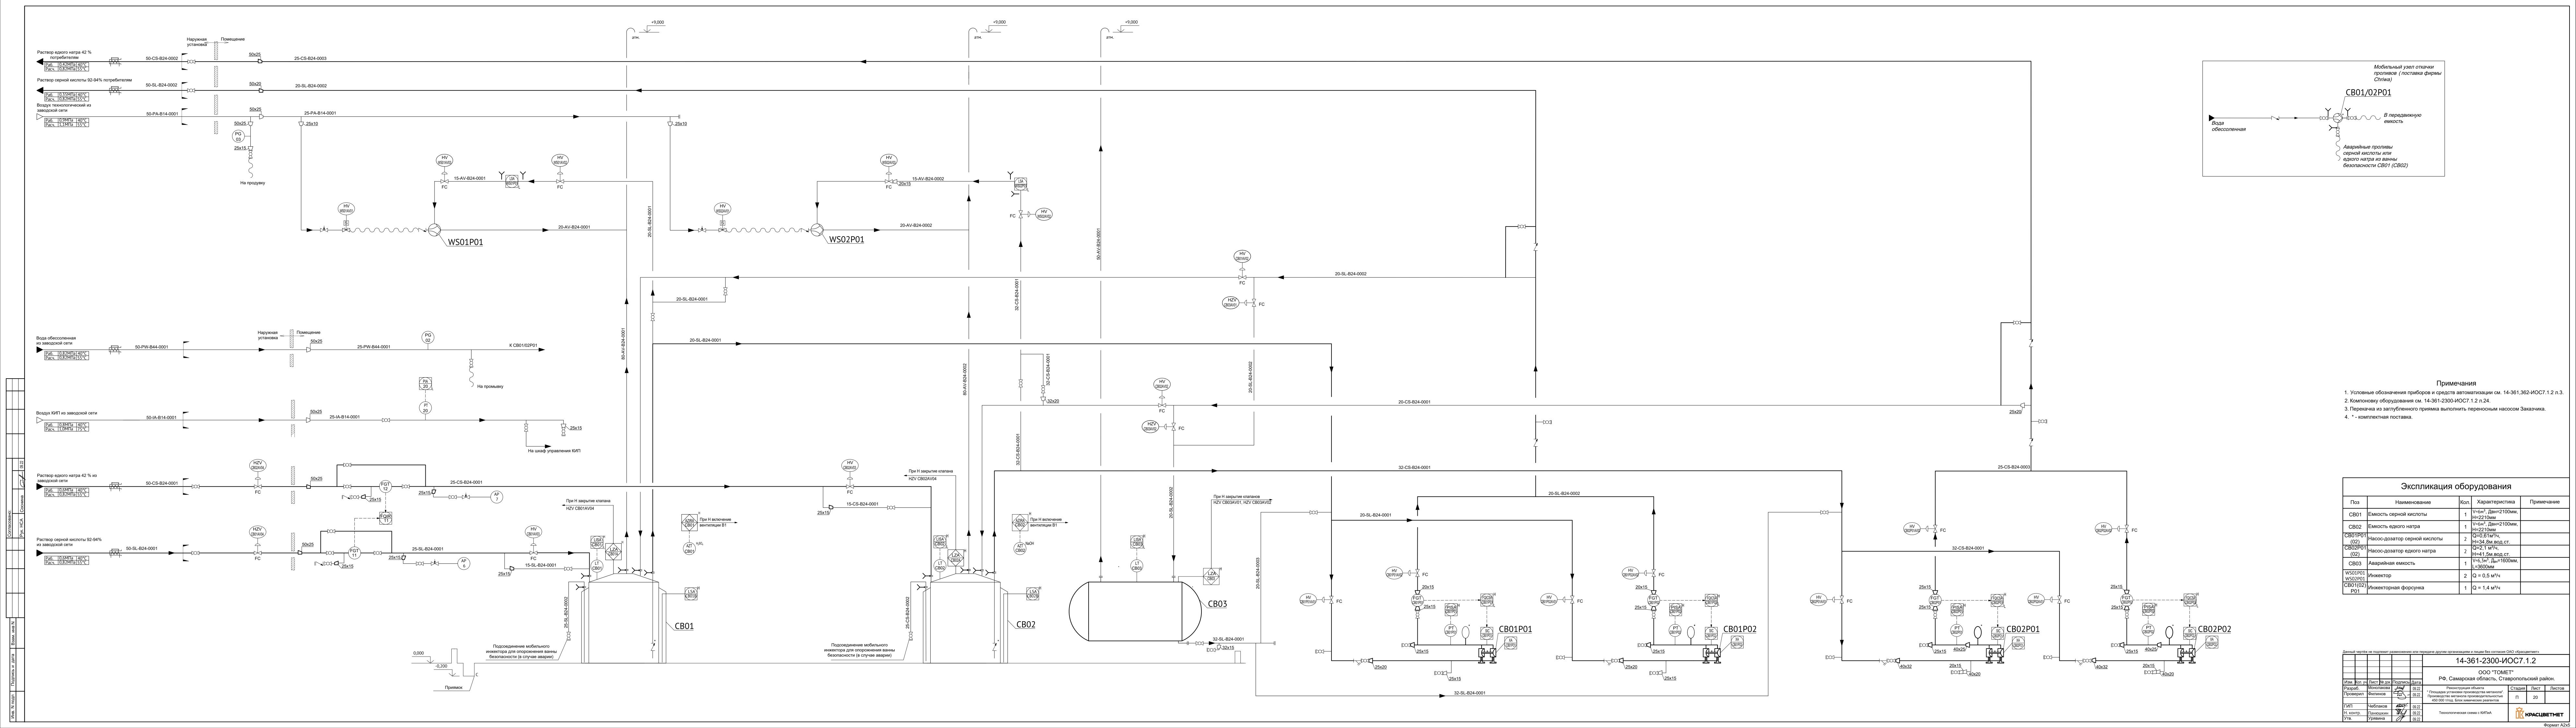

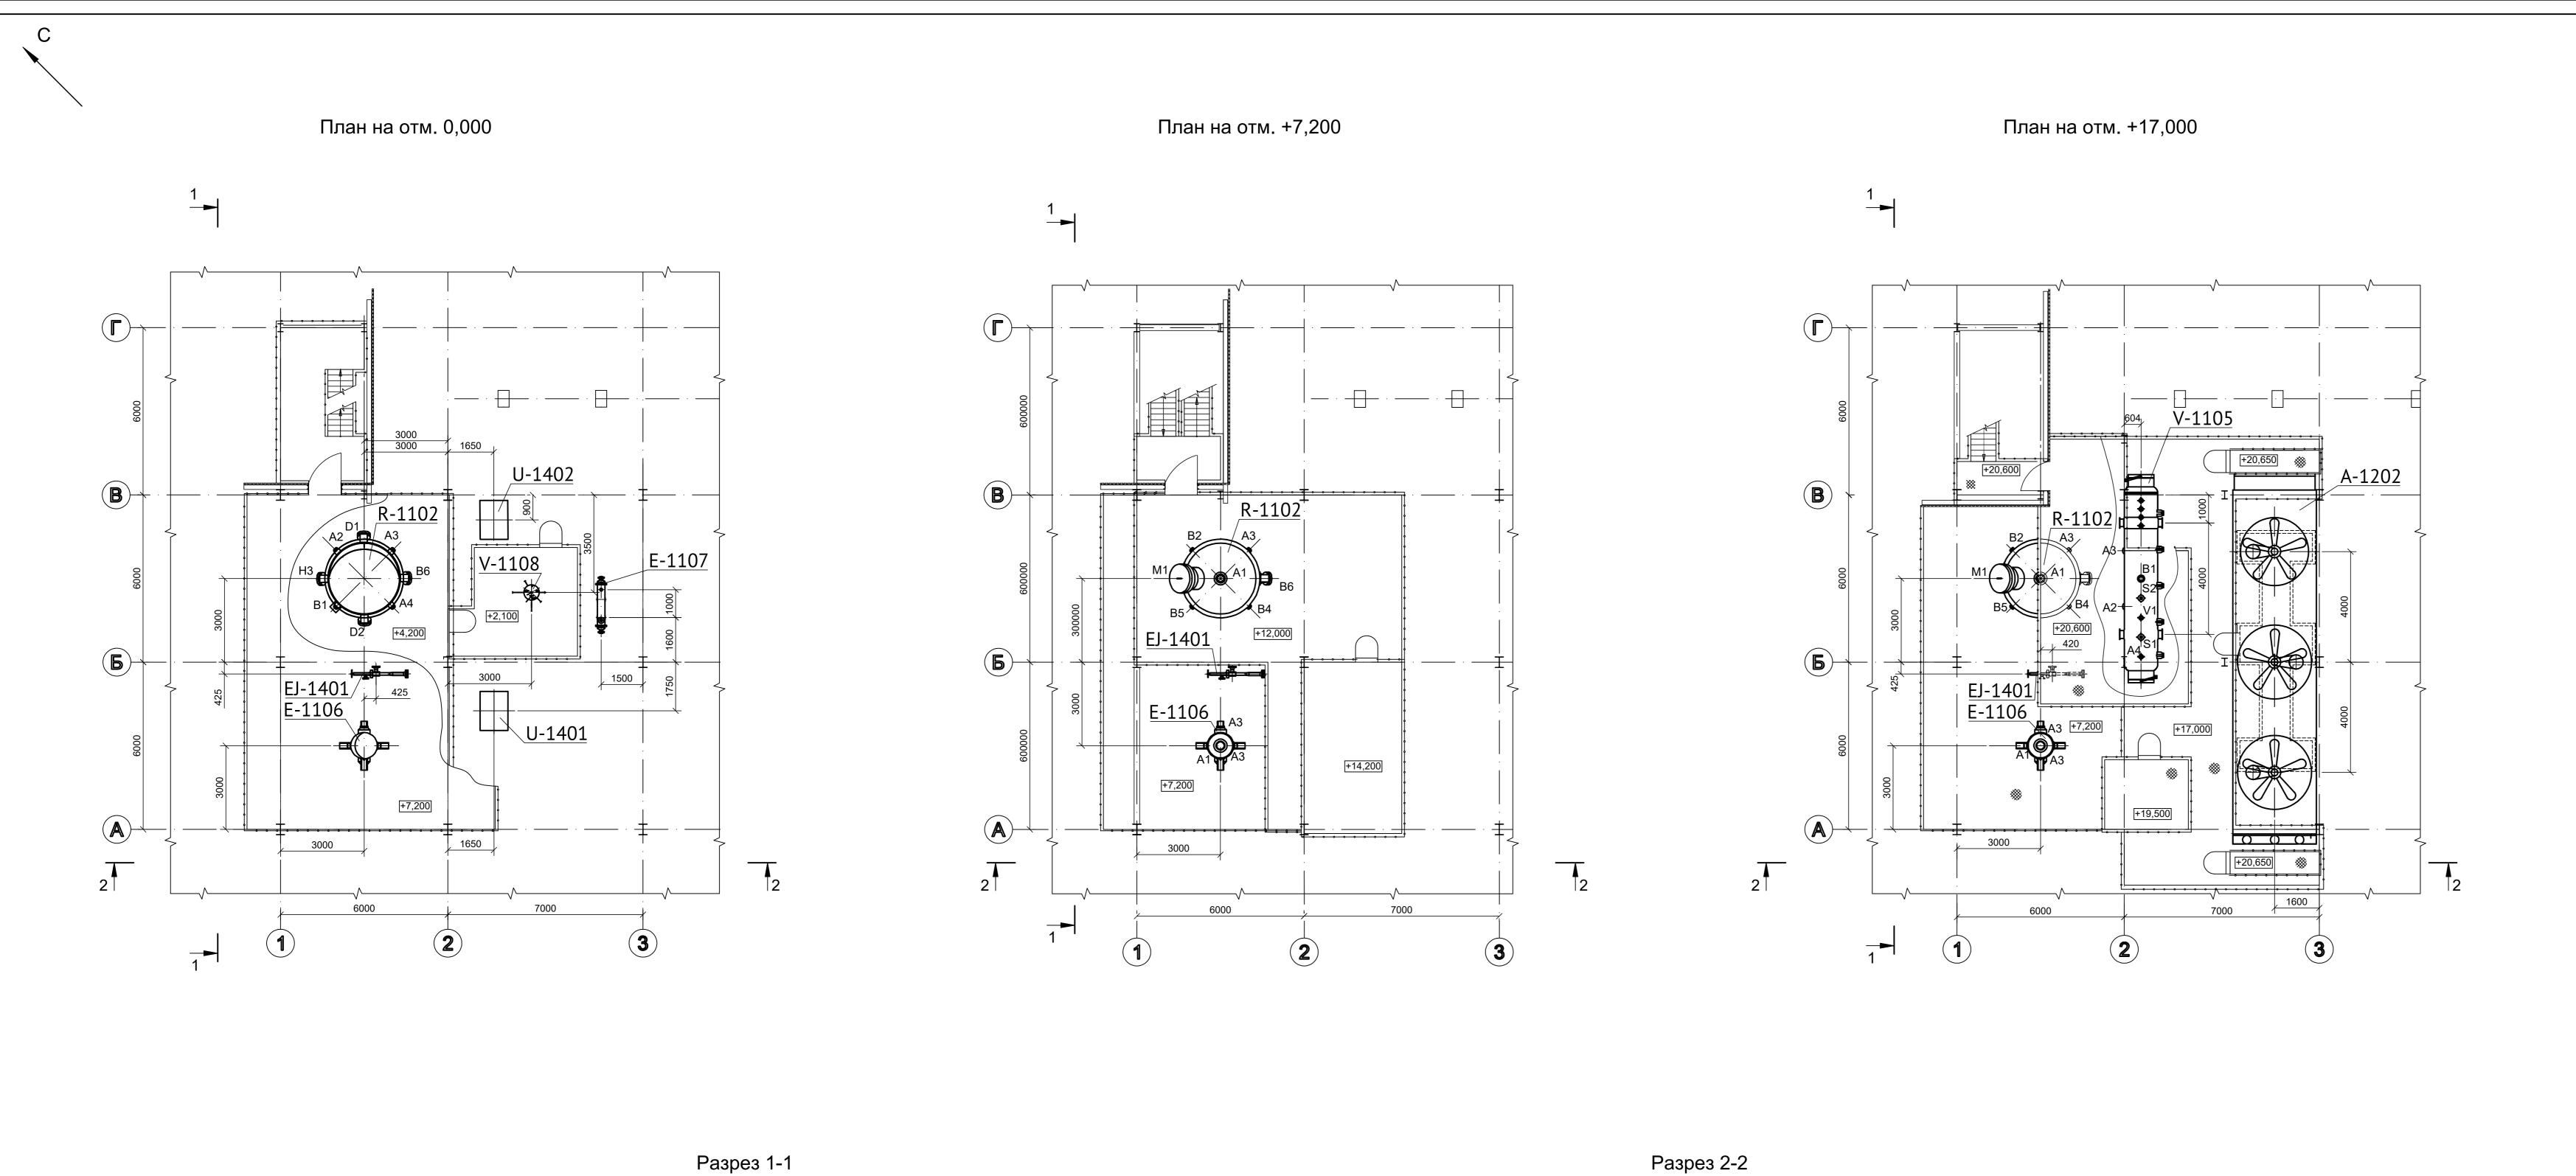

R-1102

E-1106

V-1105

**EJ-1401** 

R-1102

A1 A1 A-1202

V-1108





газа (блок 1500), соответствующая абсолютной отметке 100,15.

Экспликация оборудования										
Поз	Наименование	Характеристика	Примечание							
A-1202	Аппарат воздушного охлаждения дополнительного контура синтеза метанола	1	F <sub>ореб.</sub> =5852м <sup>2</sup> , d <sub>тр</sub> =31,75х2,108мм.							
E-1106	Приточно-отточный теплообменник	1	F <sub>наруж</sub> =454м <sup>2</sup> , Q=9,776Гкал/ч, D <sub>вн</sub> =850мм.							
E-1107	Холодильник продуктов	1	L <sub>тр</sub> =1500мм, F <sub>наруж</sub> =4м <sup>2</sup> , Q=0,011Гкал/ч.							
EJ-1401	Пусковой эжектор	1	Q <sub>газ</sub> =3000кв/ч.							
R-1102	Дополнительный реактор синтеза метанола	1	D <sub>вн</sub> =2450мм, Н <sub>обш</sub> =13340мм, V <sub>кат</sub> =14,6м <sup>3</sup>							
U-1401	Комплексная система подготовки проб	1	-							
U-1402	Комплексная система подготовки проб	1	-							
V-1105	Паросборник	1	D <sub>вн</sub> =1150мм, L <sub>ц.части</sub> =6100мм.							
V-1108	Барабан продувок	1	D <sub>вн</sub> =600мм, Н <sub>и части</sub> =1800мм.							

Экспликация помещений и наружных установок

1400 Дополнительный контур синтеза метанола

Данны	й чертёж	: не под	лежит р	азмножени	о или пе	ередаче другим организациям и лицам без согласия (	ОАО «Красц	ветмет»					
•						14-362-1400-ИОС7.1.2							
Изм.	Кол.уч	Лист	№ док	Подпись	Дата	ООО "TOMET" РФ, Самарская область, Ставропольский район							
Разр	аб.	Ильи	чев	Allun	09.22	Реконструкция объекта	Стадия	Лист	Листоі				
		Паню	шкин	Wanf	09.22	"Площадка установки производства метанола". Производство метанола мощностью 1600 т/сутки.	ПП	21					
Рук.н	напр.			<u> </u>		Дополнительный контур синтеза метанола							
ГИП		Чебла	аков	Haref-	09.22	Компоновка оборудования.	والح						
Н.контр.		Паню	ШКИН	Want	09.22	Планы на отметках: 0,000, +7,200,	1 117	КРАСЦЕ	ETME				
Утв.			ина	A	09.22	+17,000. Разрезы: 1-1, 2-2.			·				

Согласовано: Рук. СТРН Ширяева Рук. НСА Соснина X-1402 V-1402 P-1402A P-1402B

JP-1110B

JP-1110A

JP-1510A/

JP-1510B

P-1601B

P-1601A


420 680

Аварийный душ часть ВК

680 500

# Экспликация помещений и наружных установок


Номер поме- щения	Наименование	Категория взрыво-пожарной опасности по 123-Ф3, СП 12.13130.2009	Степень огнестойкости здания по 123-ФЗ, СП 2.13130.2020	Класс зоны по 123-Ф3, ГОСТ 30852.9-2002 (ПУЭ)	Группа и класс взрывоопасных смесей по ГОСТ 31610.20-1-2020	Группа процессов по СП 44.1330.2011
1600	Главная эстакада. Станция дозирования фосфатов.	Д	-	-	-	1б

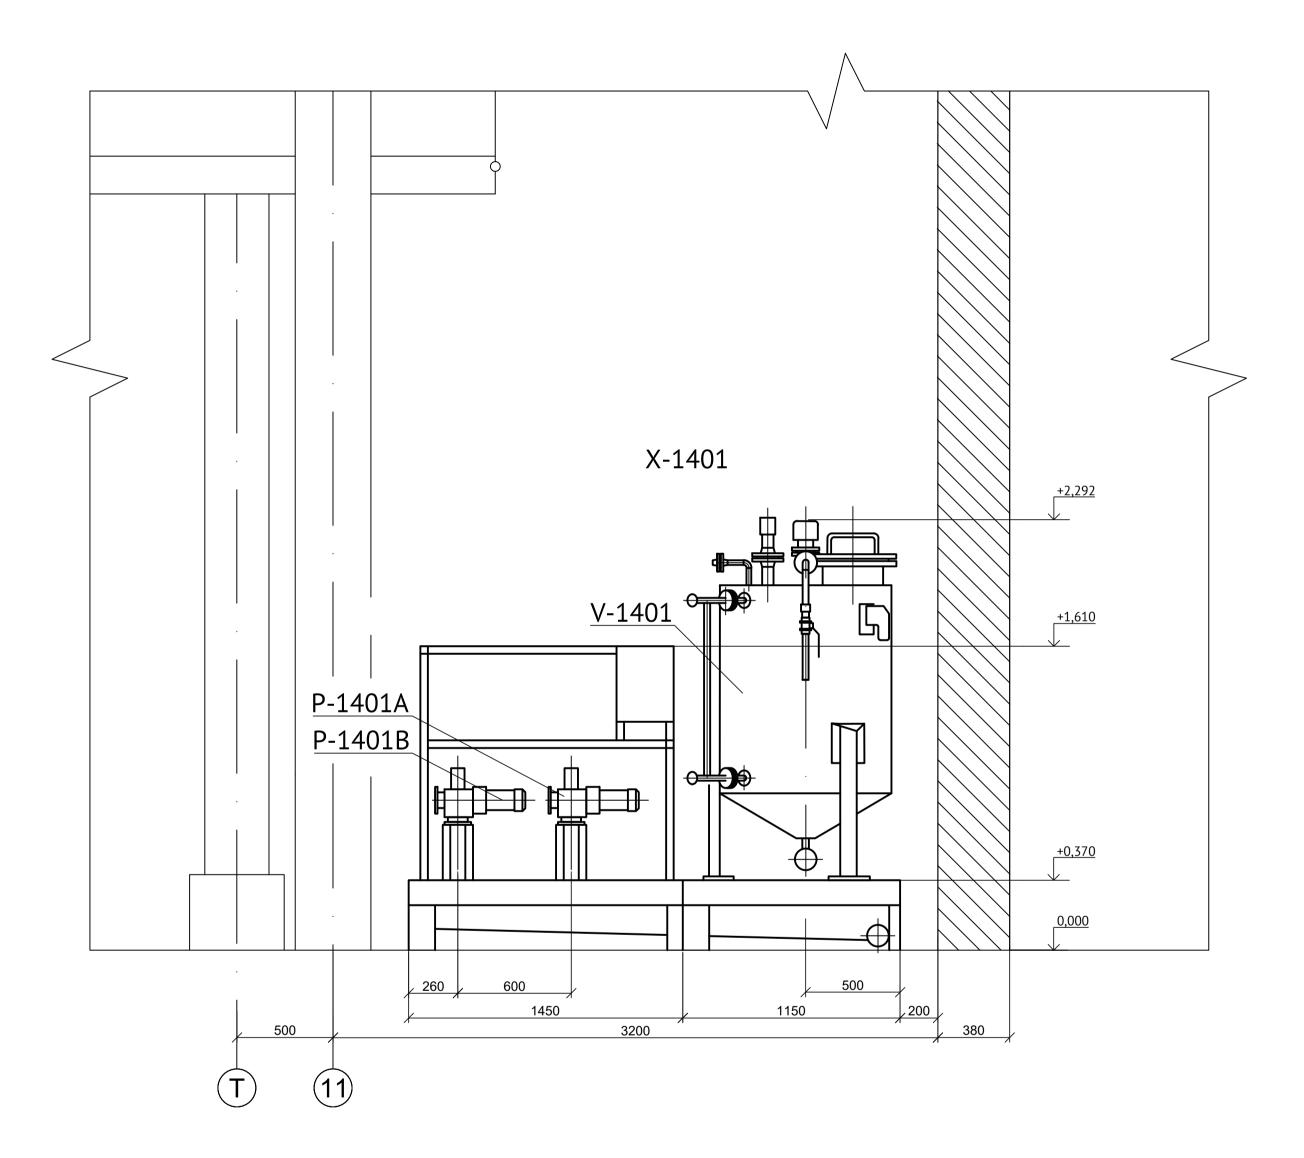

#### Примечани

- 1. Данный чертеж см. совместно с черт. №14-362-1600-ИОС7.1.2 л.13;
- 2. За относительную отметку 0,000 принята отметка чистого пола, соответствующая абсолютной отметке 100,20.

## Ситуационный план / Key plan

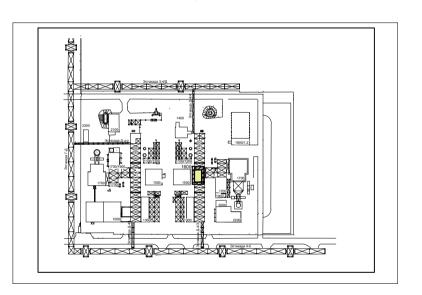

Экспликация оборудования											
Поз	Наименование	Кол.	Характеристика	Примечание							
P-1401A/B	Насос-дозатора	2	Q=0,28 л/ч								
P-1401A/B	Насос-дозатора	2	Q=0,28 л/ч								
V-1401	Емкость для хранения и дозирования раствора	1	V=0,5m <sup>3</sup>								
V-1402	Емкость для хранения и дозирования раствора	1	V=0,5м <sup>3</sup>								

						14-362-1600-ИОС7.1.2								
						ООО "TOMET" РФ, Самарская область, Ставропольский район								
Изм.	Кол.уч	Лист	№ док	Подпись	Дата	T 4, Gamaponan Gonagib, Gran	Брополь	okiii pa	71011					
Разра	аб.	Ильич	нев	All land	09.22	Реконструкция объекта	Стадия	Лист	Листов					
Пров	ерил	Паню	Панюшкин Жал		09.22	"Площадка установки производства метанола". Производство метанола мощностью 1600 т/сутки .	Р	00						
Рук.н	апр.			7		Главная эстакада. Станция дозирования фосфатов.		22						
ГИП		Чебла	аков	Histof-	09.22	Компоновка оборудования.								
Н.кон	Н.контр.	Паню	ШКИН	Want	09.22	План на отметке 0,000 в осях: 10-11, А-В и	177		ETMET					
Утв.		Уряви	1на	1	09.22	S-T. Вид A.	י בונו	/FACHE	PIE. I I * I I E. I					

C


τеμ

Рук. ЭТН

## План на отм. 0,000

\*\*

3360

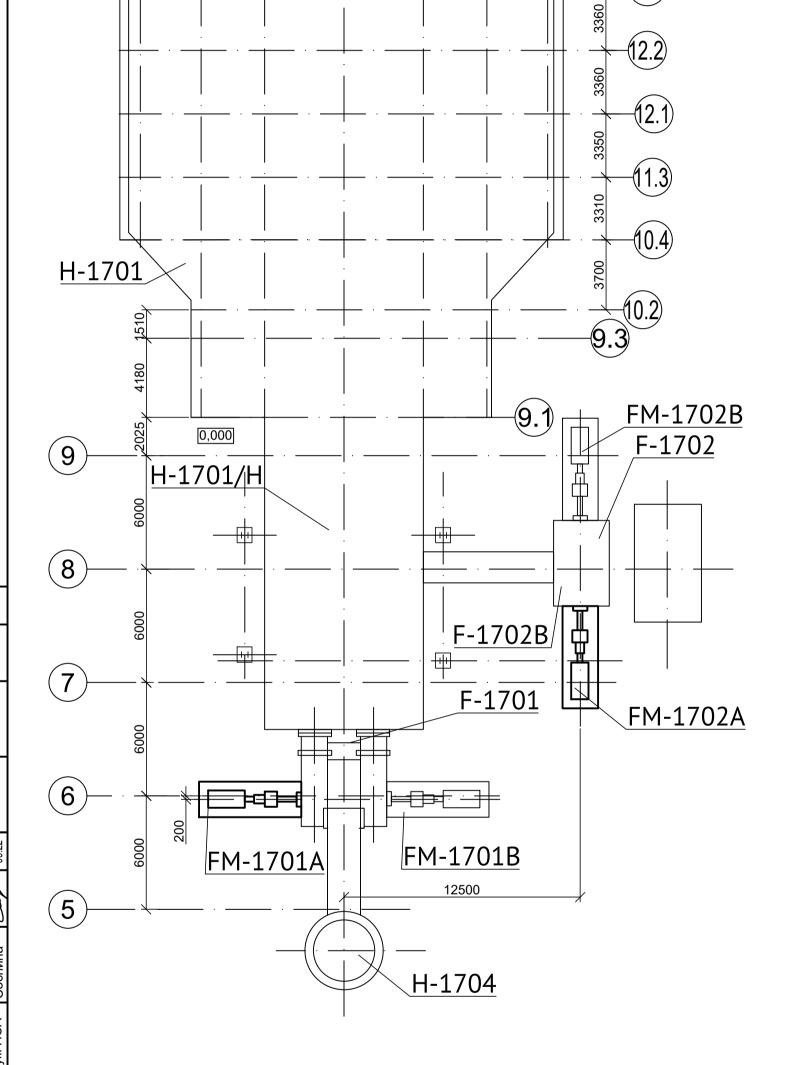


## Экспликация помещений и наружных установок

Номер поме- щения	Наименование	Категория взрыво-пожарной опасности по 123-Ф3, СП 12.13130.2009	Степень огнестойкости здания по 123-ФЗ, СП 2.13130.2020	Класс зоны по 123-Ф3, ГОСТ 30852.9-2002 (ПУЭ)	Группа и класс взрывоопасных смесей по ГОСТ 31610.20-1-2020	Группа процессов по СП 44.1330.2011
1700	Конверсия природного газа	ГН	-	В-1г	IIA-T1	2г

#### Примечания

- 1. Данный чертеж см. совместно с черт. №14-362-ОИС7.1.2 л.14, 15, 16, 17, 18, 19;
- 2. За относительную отметку 0,000 принята отметка чистого пола блока конверсии природного газа (блок 1800), соответствующая абсолютной отметке 100,20.


#### Ситуационный план / Key plan

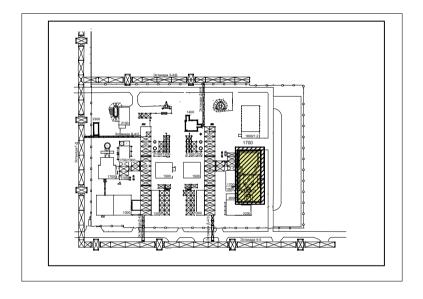


#### Экспликация оборудования Характеристика Примечание Кол. Поз Наименование Q=23,14Гкал/ч, F=9352м<sup>2</sup> Н-1701/Н Подогреватель воздуха Существующий D=4020мм, Существующий Дымовая труба печи риформинга H-1704 Н=40200мм $Q_{max}$ =45000H $M^3$ /ч, Дымосос Существующий F-1701 N=1030кВт, w=990об/мин. Q<sub>раб</sub>=39070кг/ч, N=567кВт. F-1702B Вентилятор воздуха для горения Существующий N=1160кВт. FM-1701A Электродвигатель дымососа N=1160кВт. Существующий Электродвигатель дымососа Электродвигатель дутьевого N=760кВт. FM-1702A вентилятора Электродвигатель дутьевого FM-1702B N=760кВт. Существующий вентилятора

ООО "ТОМ РФ, Самарская область, Ста Разраб. Ильичев О9.22 Проверил Панюшкин О9.22 Производство метанола мошностью 1600 т/сутки			айон Листов		
Проверия Применения и производства метанола".	Стадия	Пист	Пистов		
Проверил Паношки Ж. / 00.22 "Площадка установки производства метанола".		TIMICI	LINCIOR		
Проверии Панюшкин <i>Окси</i> 09.22 Производство метанола мощностью 1600 т/сутки	. Р	23			
Рук.напр. Конверсия природного газа.		23			
ГИП Чеблаков Истор 09.22	-				
Н.контр. Панюшкин <b>Жа</b> 09.22 Компоновка оборудования. План на отметке: 0,000.		КРАСЦВЕТМЕТ			
Утв. Урявина 09.22		III NEACHDE IME I			

План на отм. 0,000

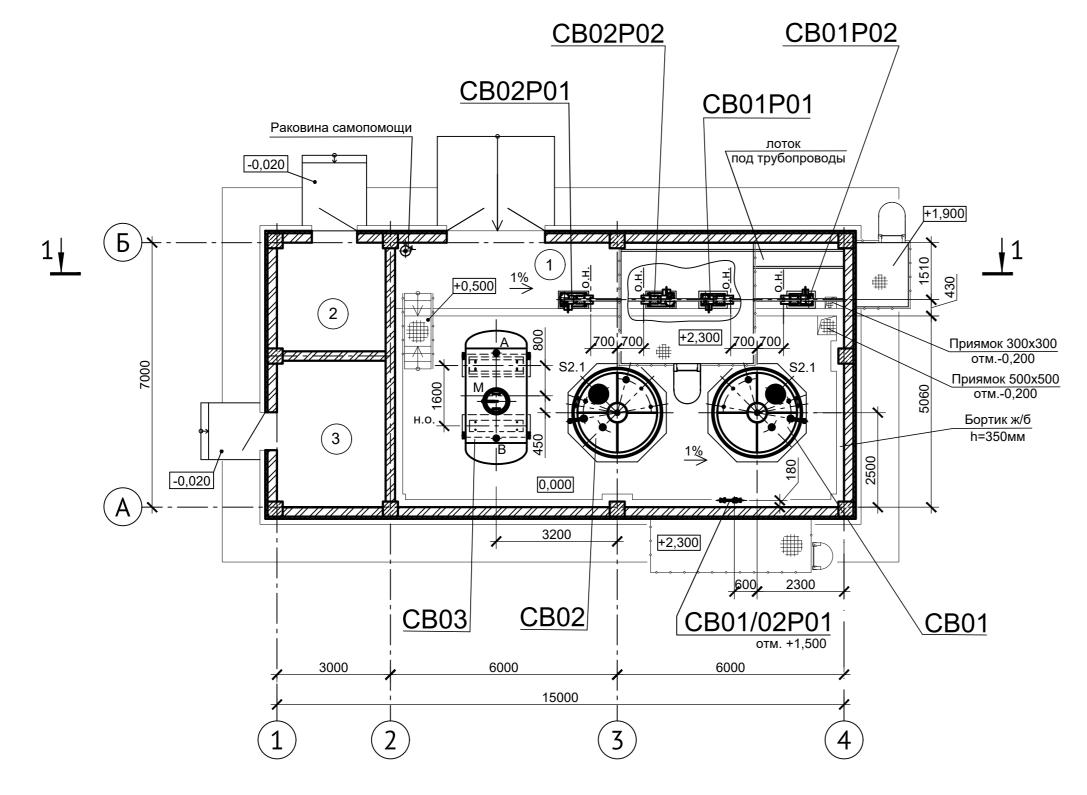

Разрез 1-1

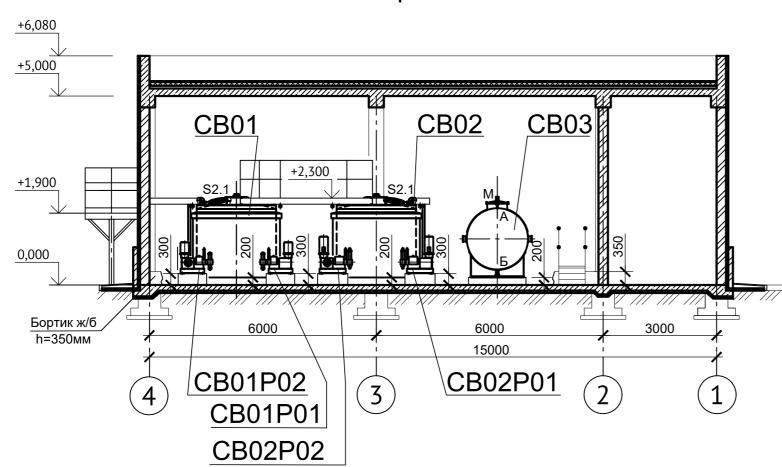


## Экспликация помещений и наружных установок

Номер поме- щения	Наименование	Категория взрывопожарной опасности по 123-Ф3, СП 12.13130.2009	Степень огнестойкости здания по 123-Ф3, СП 2.13130.2020	Класс зоны по 123-Ф3, ГОСТ 30852.9-2002 (ПУЭ)	Группа и класс взрывоопасных смесей по ГОСТ 31610.20-1-2020	Группа процессов по СП 44.1330.2011
1	Помещение для химических реагентов	B1	II	Π-lla	ı	3б
2	Электрощитовая	B4	-	-	-	_
3	ПВК и ИТП	Д		-	-	-

### Примечания

- 1. Данный чертеж см. совместно с черт. №14-361-2300-ИОС7.1.2 лист 20;
- 2. За относительную отметку 0,000 принята отметка чистого пола блока 2300, соответствующая абсолютной отметке 99,90.

#### Ситуационный план / Key plan

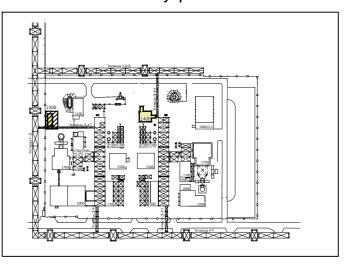


# Экспликация оборудования

Поз.	Наименование	Кол.	Характеристика	Примечание
CB01	Емкость серной кислоты	1	V=6м³; D=2100мм; H=2210мм	
CB02	Емкость едкого натра	1	V=6m³; D=2100mm; H=2210mm	
CB03	Емкость аварийная	1	V=6,3м³; D=1600мм; L=3600мм	
CB01P01 (02)	Насос-дозатор серной кислоты	2	Q=0,61м³/ч; H=40м.ст.ж.	
CB02P01 (02)	Насос-дозатор едкого натра	2	Q=2,5м³/ч; H=60м.ст.ж.	
CB01/02 P01	Инжекторная форсунка	1	Q=1,4m³/ч	

Данный чертёж не подлежит размножению или передаче другим организациям и лицам без согласия ОАО «Красцветмет»

						-H H-)				
					10C7	.1.2				
Изм.	Кол. уч.	Лист	№ док.	Подпись	Дата	ООО "ТОМЕТ" РФ, Самарская область, Ставропольский район				
Разра	б.	Бурди	на	But	11.22	Реконструкция объекта	Стадия Лист		Листов	
Проверил		Паню	ШКИН	Wanf	11.22	"Площадка установки производства метанола". Производство метанола производительностью 450 000 т/год. Блок химических реагентов	П	24		
ГИП		Чеблаков Иште/-		11.22	Компоновка оборудования.					
Н. кон	Н. контр.		ШКИН	Way	11.22	План на отм. 0,000. Разрез 1-1	1717	КРАСЦЕ	BETMET	
V <sub>TP</sub> Vn		Vngвина		<i>#</i>	11 22	' '	l nr.			

Формат А2

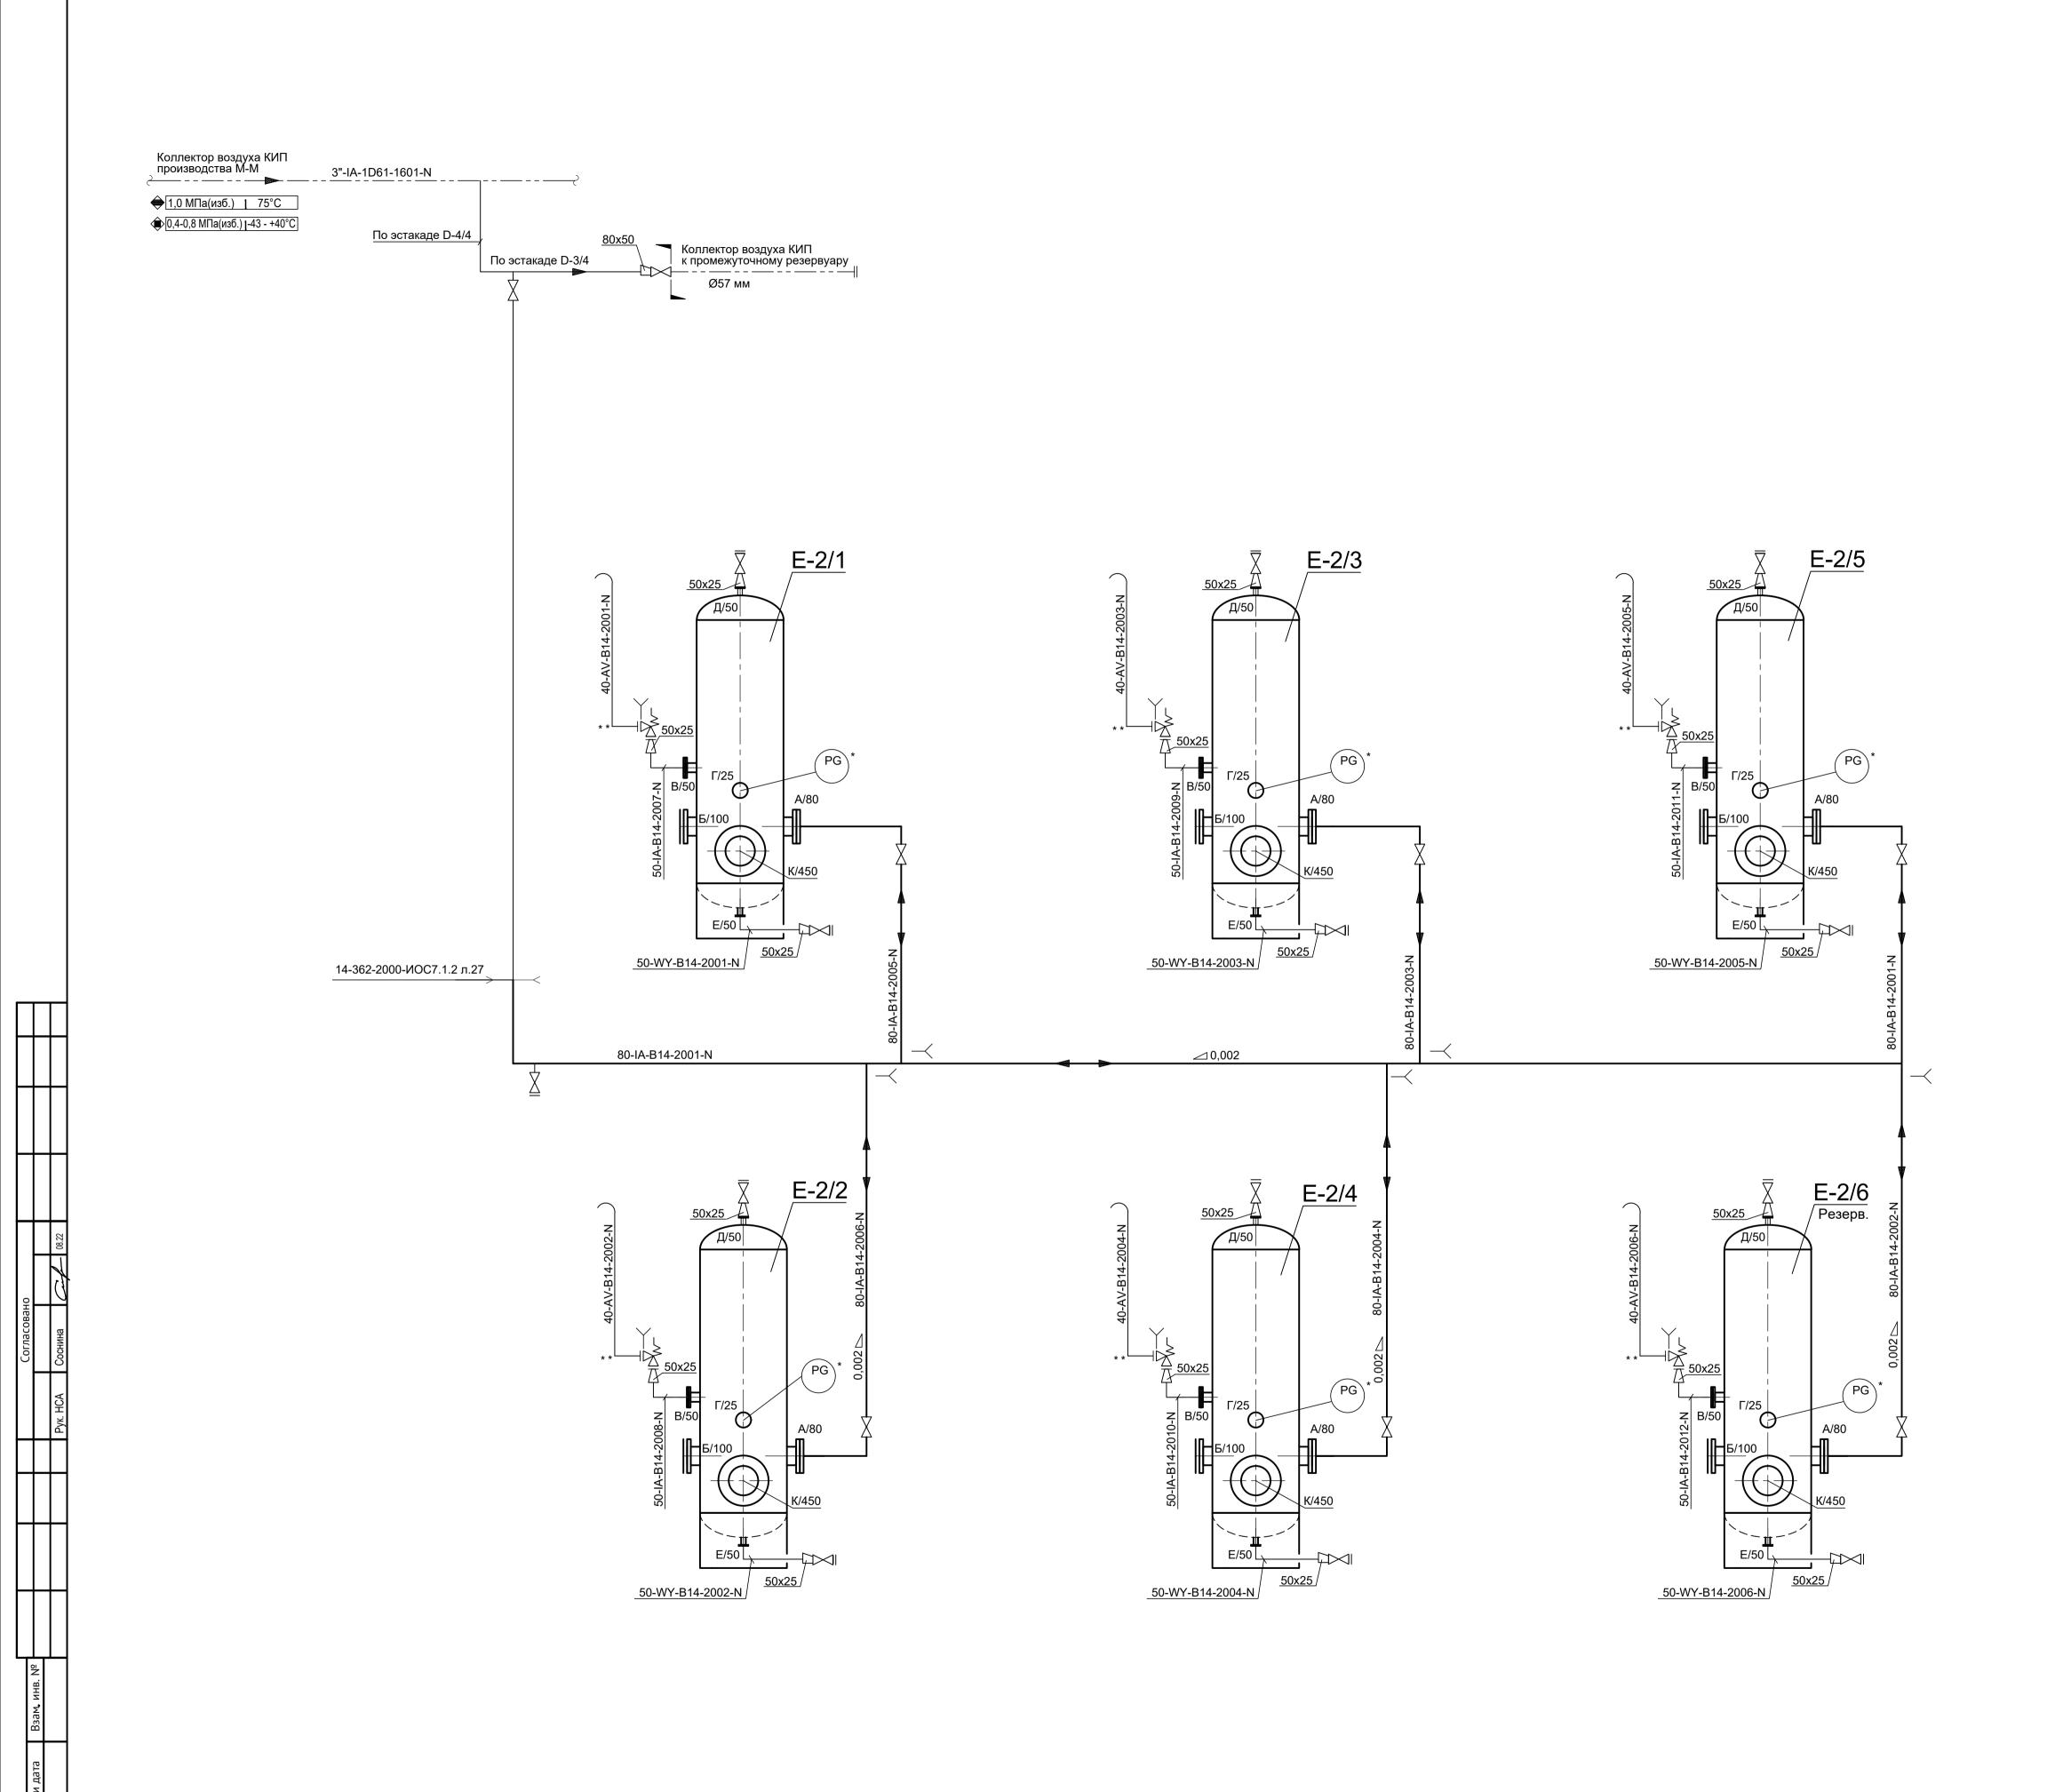


- 1. Компоновку оборудования см. черт. №14-362-2000-ИОС7.1.2 лист 26;
- 2. Условные обозначения см. черт. №14-361,362-ИОС7.1.2 лист 3;
- 3. Существующие трубопроводы показаны условно тонкими линиями;
- 4. Номинальный диаметр технологических линий, трубопроводов и деталей трубопроводов, которые выбраны по стандартам ASME/ANSI указан в дюймах (например 8"-SG-H40-0301-IH);
- 5. Номинальный диаметр технологических линий, трубопроводов и деталей трубопроводов, которые выбраны по стандартам РФ, указан в миллиметрах (например 50-BD-F14-0401-PP);
- 6. \* прибор поставляется с оборудованием.

	Экспликация оборудования										
1оз.	Наименование	Кол.	Характеристика	Примечание							
2/1-6	Ресивер воздуха КИП	6	D <sub>вн.</sub> =2400мм Н <sub>ц.ч.</sub> =10000мм,V=50 м³								

Данный чертёж не подлежит размножению или передаче другим организациям и лицам без согласия ОАО «Красцветмет»

						14-362-2000-ИОС7.1.2							
1400	V	Пист	No ===	П		ООО "ТОМЕ РФ, Самарская область, Ста		ьский ра	айон				
изм. Разра		Лист Цет	№ док.	Подпись Жий	Дата 09.22	Реконструкция объекта " Площадка установки	Стадия	Лист	Листов				
Проверил		Филинов		93-	09.22	производства метанола". Производство метанола мощностью 1600 т/сутки. Компрессия воздуха КИП.	П	25	7,0,102				
E14E	11-6-				Блок ресиверов воздуха КИП.		20						
ГИП Н. кон	тр.	Чебла Панюі		Ware-	09.22 09.22	Технологическая схема с КИПиА	КРАСЦВЕТМЕ		ETMET				

\_\_\_\_**I**\_\_\_\_ Формат А1

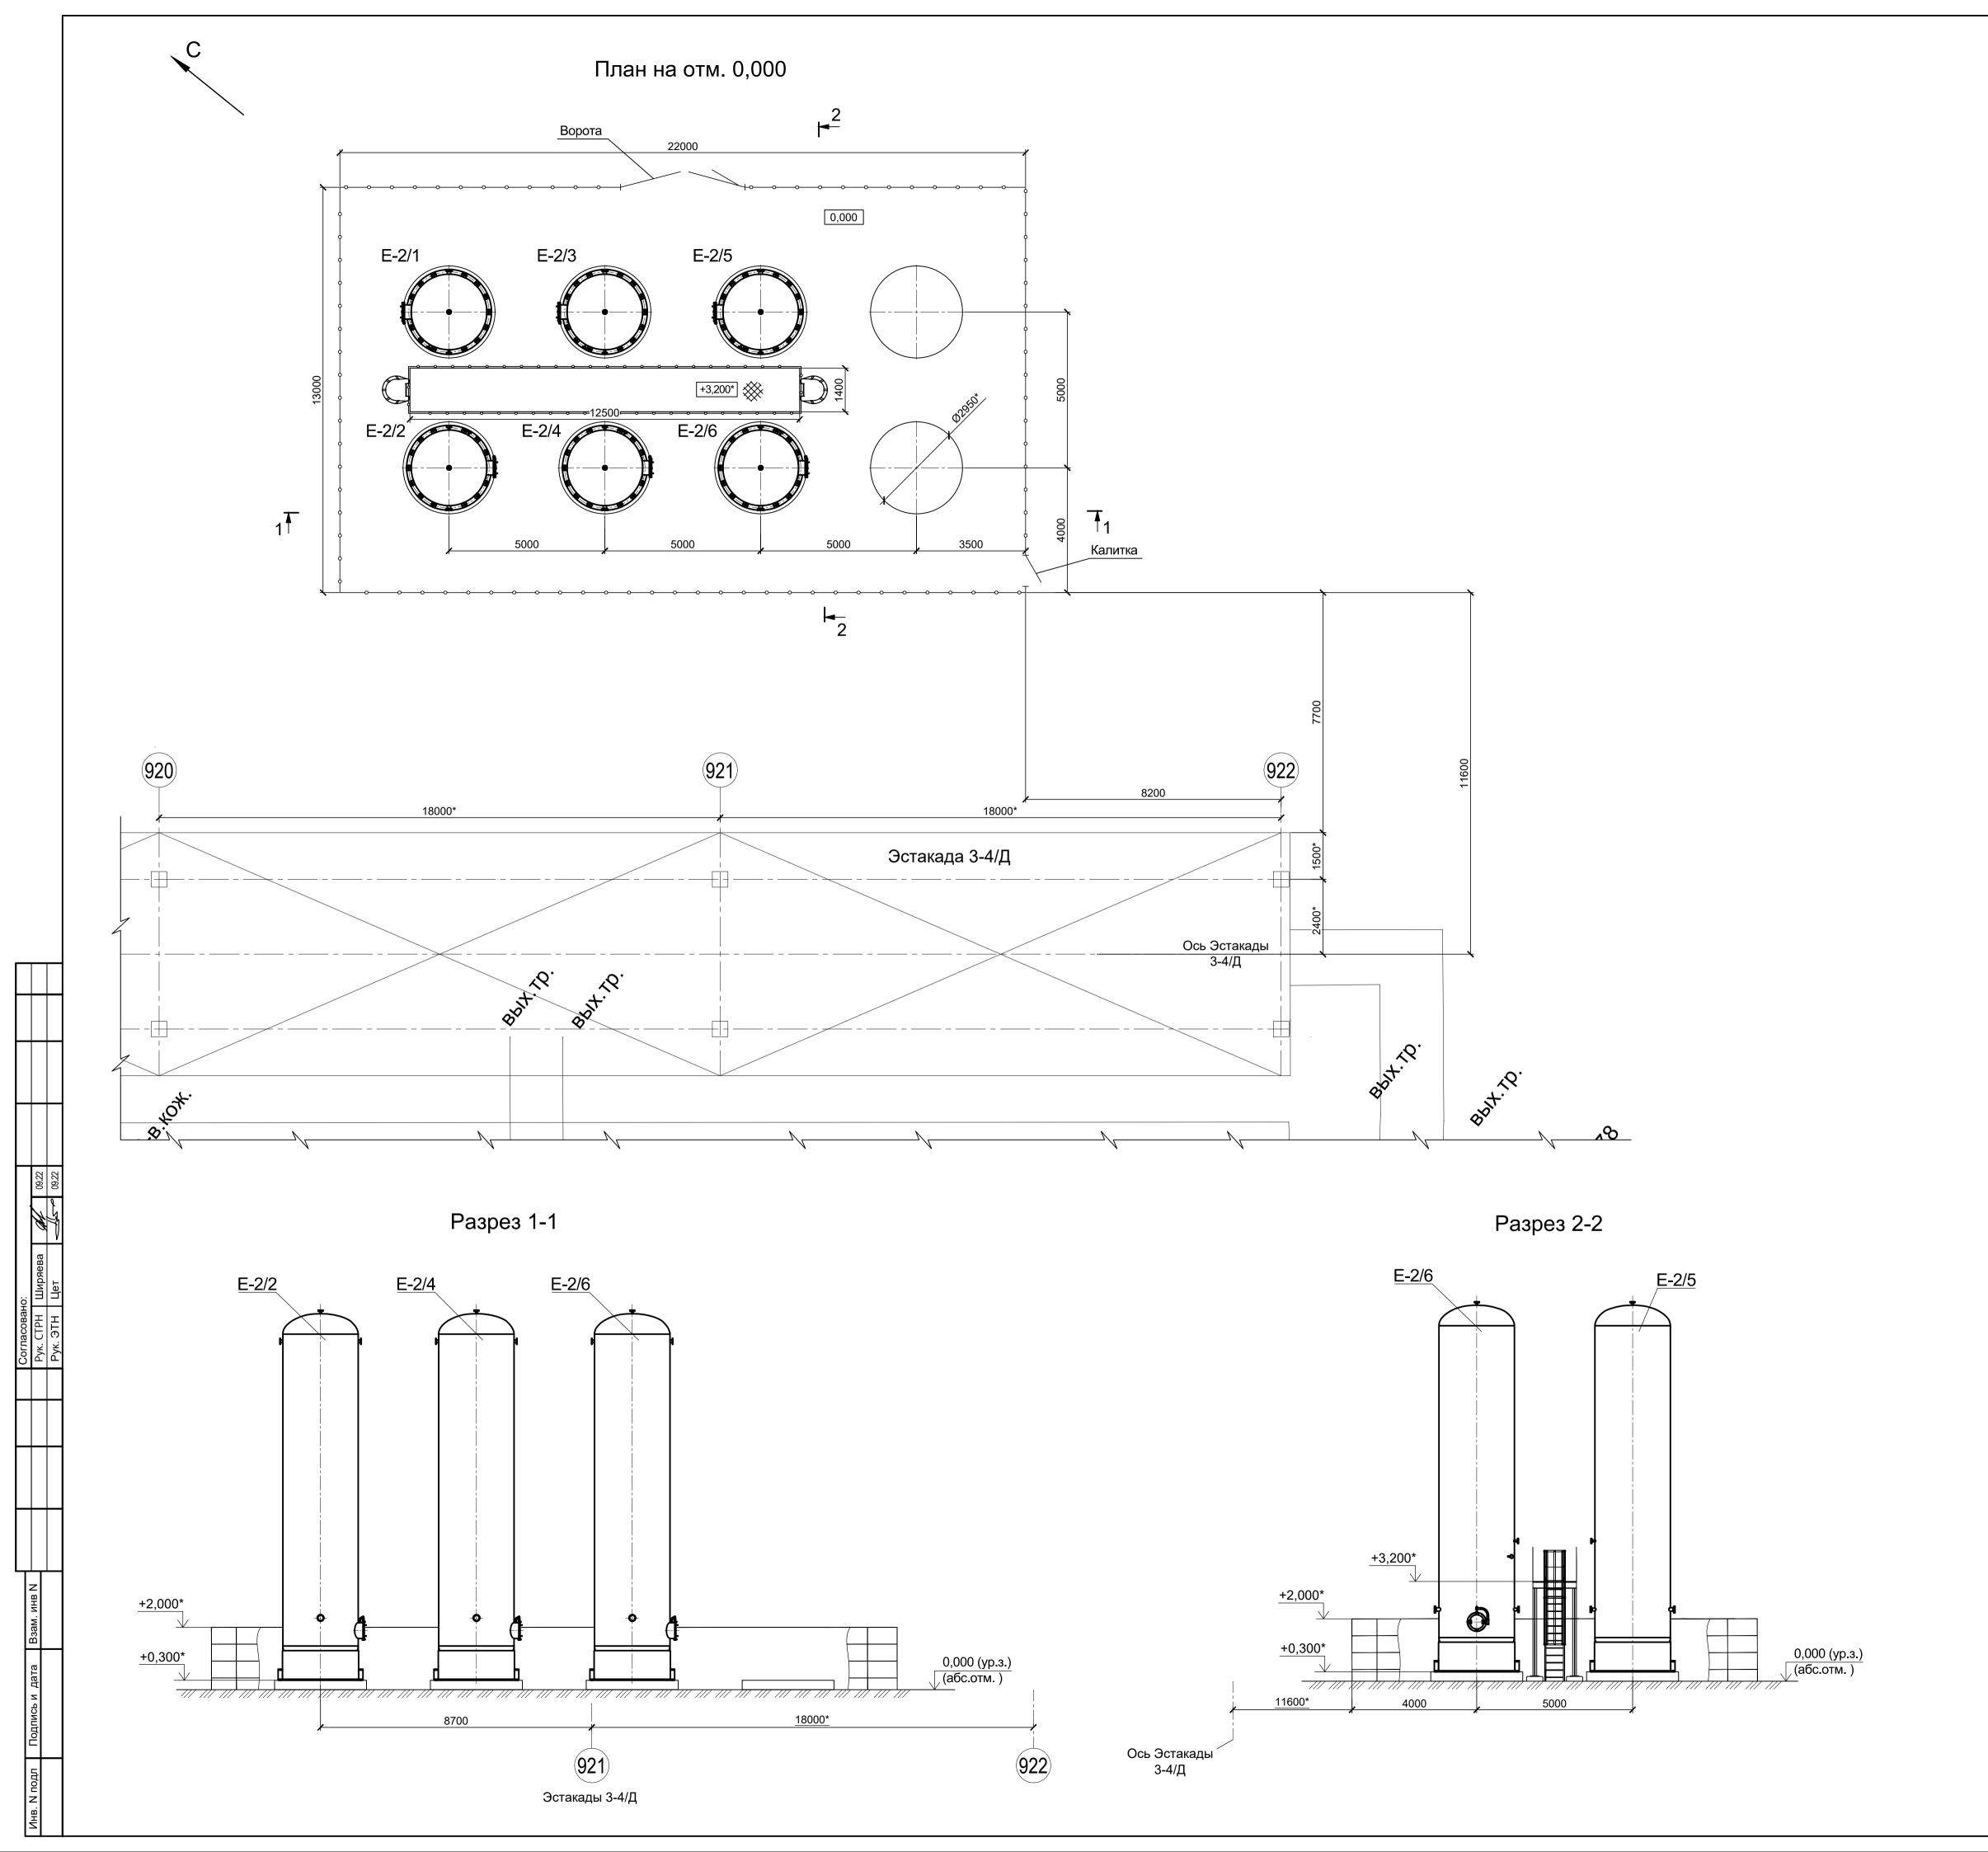


# Экспликация помещений и наружных установок

Номер поме- щения	Наименование	Категория взрывопожарной опасности по 123-Ф3, СП 12.13130.2009		Класс зоны по 123-Ф3, ГОСТ 30852.9-2002 (ПУЭ)	Группа и класс взрывоопасных смесей по ГОСТ 31610.20-1-2020	Группа процессов по СП 44.1330.2011
	Наружная установка. Ресиверы воздуха КИП	Дн	-	-	-	2г

#### Примечания

- 1. Технологические схемы с КИПиА см. черт. 14-362-2000-ИОС7.1.2 л.25;
- 2. За относительную отметку 0,000 принят уровень чистого пола, что соответствует абсолютной отметке XX,XX; 3. Работы на высоте с применением инвентарных лесов (тур) вести в соответствии с "Правилами
- по охране труда при работе на высоте" (Приказ минтруда №782н от 16.11.20) и СНиП 12-03-2001 (Безопасность труда в строительстве. Часть 1. Общие требования.) раздел 7.4;
- 4. Не указанные размеры, привязки и отметки оборудования смотри чертежи оборудования;
- 5. \*- Размеры и данные будут уточняться;
- 6. Равномерно-распределенную нагрузку на площадки обслуживания принять 300 кг/м².

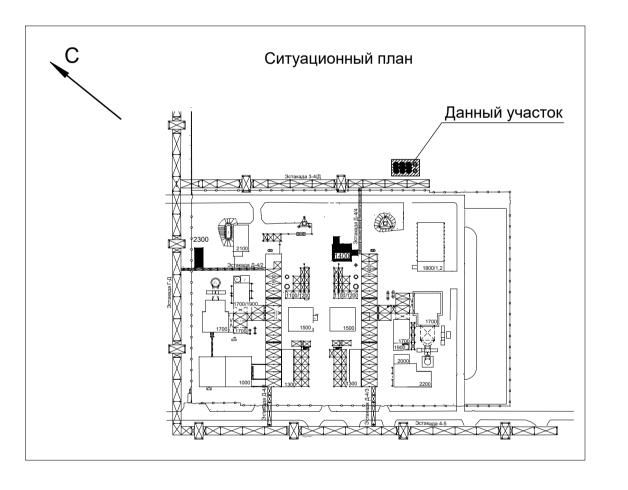

Экспликация оборудования									
Поз	Наименование	Кол.	Характеристика	Примечание					
E-2/1-6	Ресивер воздуха КИП	6	D <sub>вн.</sub> =2400мм, L=11775мм, V=50 м <sup>3</sup>	ТУ 3615-004 - 00220322-98					

Данный чертёж не подлежит размножению или передаче другим организациям и лицам без согласия ОАО «Красцветмет»

						14-362-2000-ИС	)C7.	1.2		
						OOO "TOMET"				
Изм.	Кол.уч	Лист	№ док.	Подпись	Дата	РФ, Самарская область, Ставропольский район				
Разраб.		Панкратов 🛭 💪		Панкратов Обу		Реконструкция объекта "Площадка установки	Стадия	Лист	Листов	
Проверил	ерил	Фили	нов	40,-	09.22	производства метанола". Производство метанола мощностью 1600 т/сутки. Компрессия воздуха КИП.	п	26		
						Блок ресиверов воздуха КИП.	''	20		
ГИП Н. контр.		Чебла	аков	HEST!	09.22	Кампанарка абаруларания	٠,			
		Паню	ШКИН	Want	09.22	Компоновка оборудования. План на отм. 0,000, Разрезы 1-1, 2-2	i dit	KPACLIE	ETMET	

М 1:100 Формат А1

